
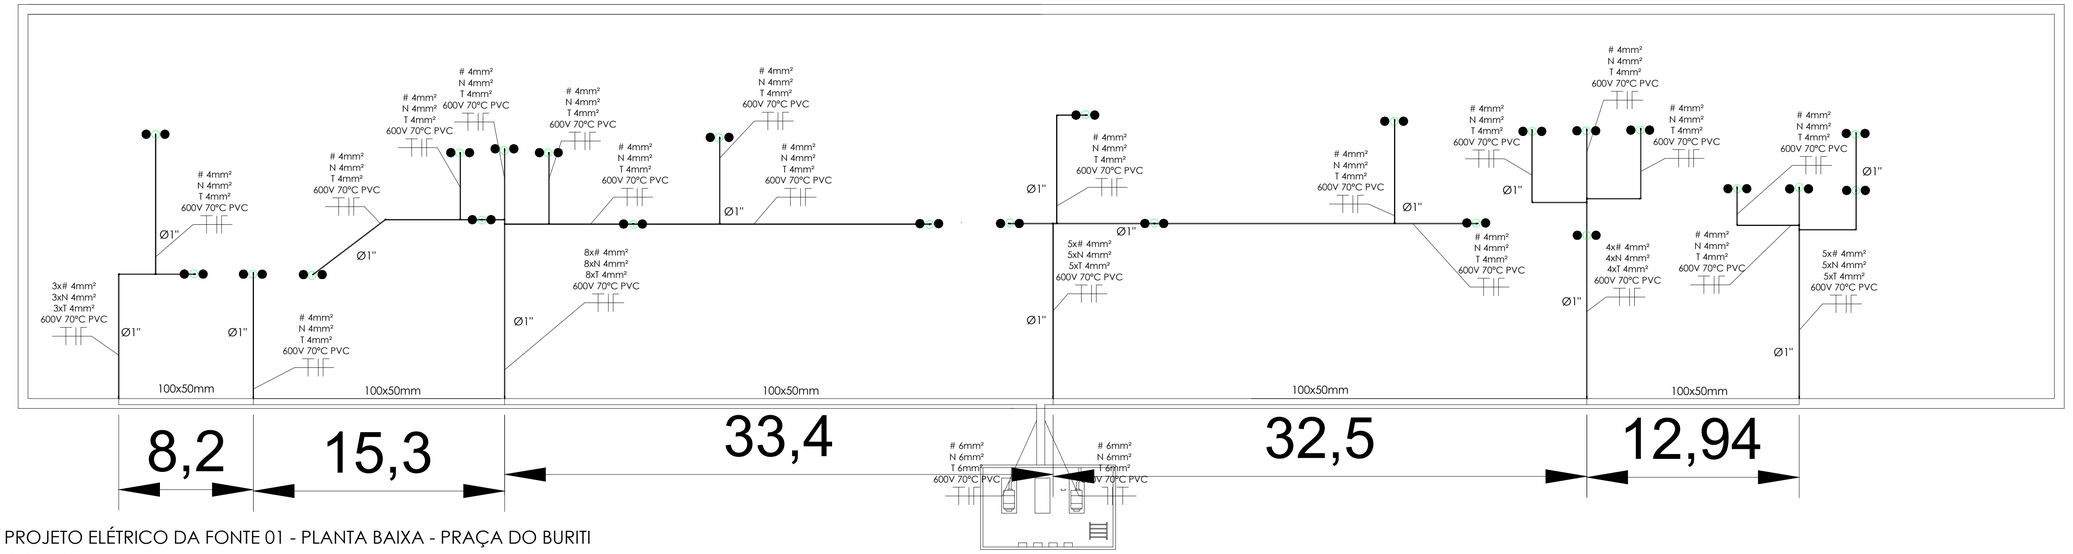


PROJETO ELÉTRICO DA FONTE 01 - PLANTA BAIXA - PRAÇA DO BURITI

ESCALA 1/250

LEGENDA

○	BICOS ASPERSORES	24
● ●	PAR DE PROJETORES SUBAQUATICOS LED IP 68 RGB POTENCIA DE 18W/12V	24

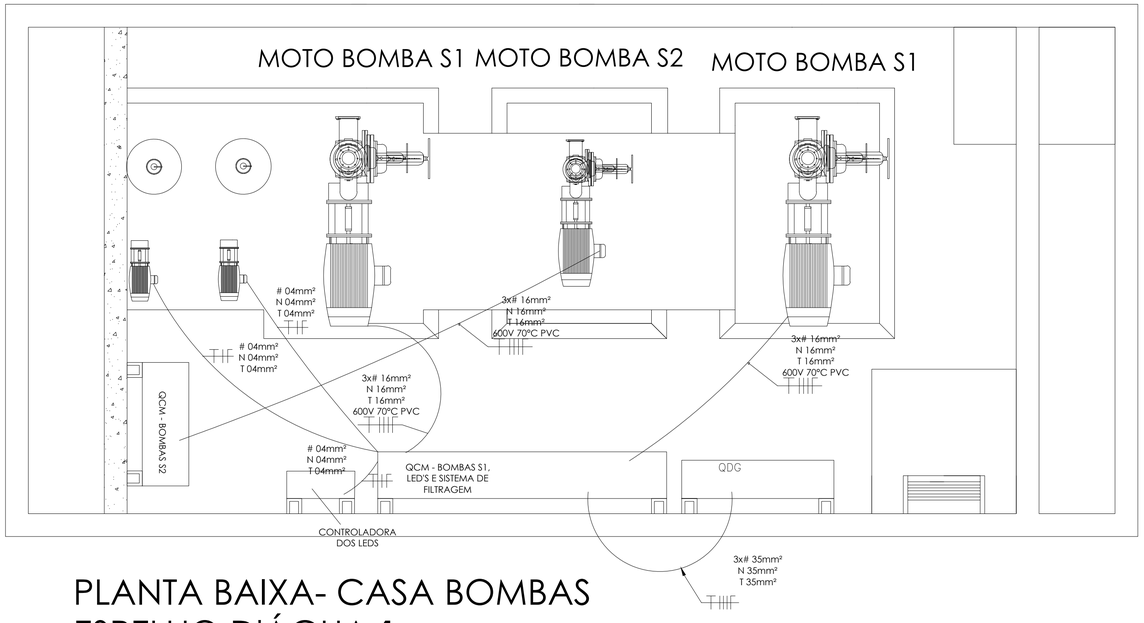

PLANTA BAIXA- CASA BOMBAS
ESPELHO D'ÁGUA 1

NOVACAP

Companhia Urbanizadora da Nova Capital - NOVACAP

ENDEREÇO : PRAÇA DO BURITI - BRASÍLIA - DF

PROPRIETÁRIO : NOVACAP

AUTOR DO PROJETO: FELIPE DE SOUZA CAMPOS - CREA 25323/D-DF
WEYDEN AUGUSTO MORAES PEREIRA - CREA 27015/D-MG

PROPRIETÁRIO

AUTOR DO PROJETO

ICIL Engenharia & Construção

AS BUILT ELÉTRICO		REVISÃO R00	PRANCHA Nº: 01/02
FONTES			
FONTE 1		DATA DA REVISÃO 06/10/2022	
ESCALA: INDICADA	DATA DE EMISSÃO: OUTUBRO/2021	EQUIPE TÉCNICA	