
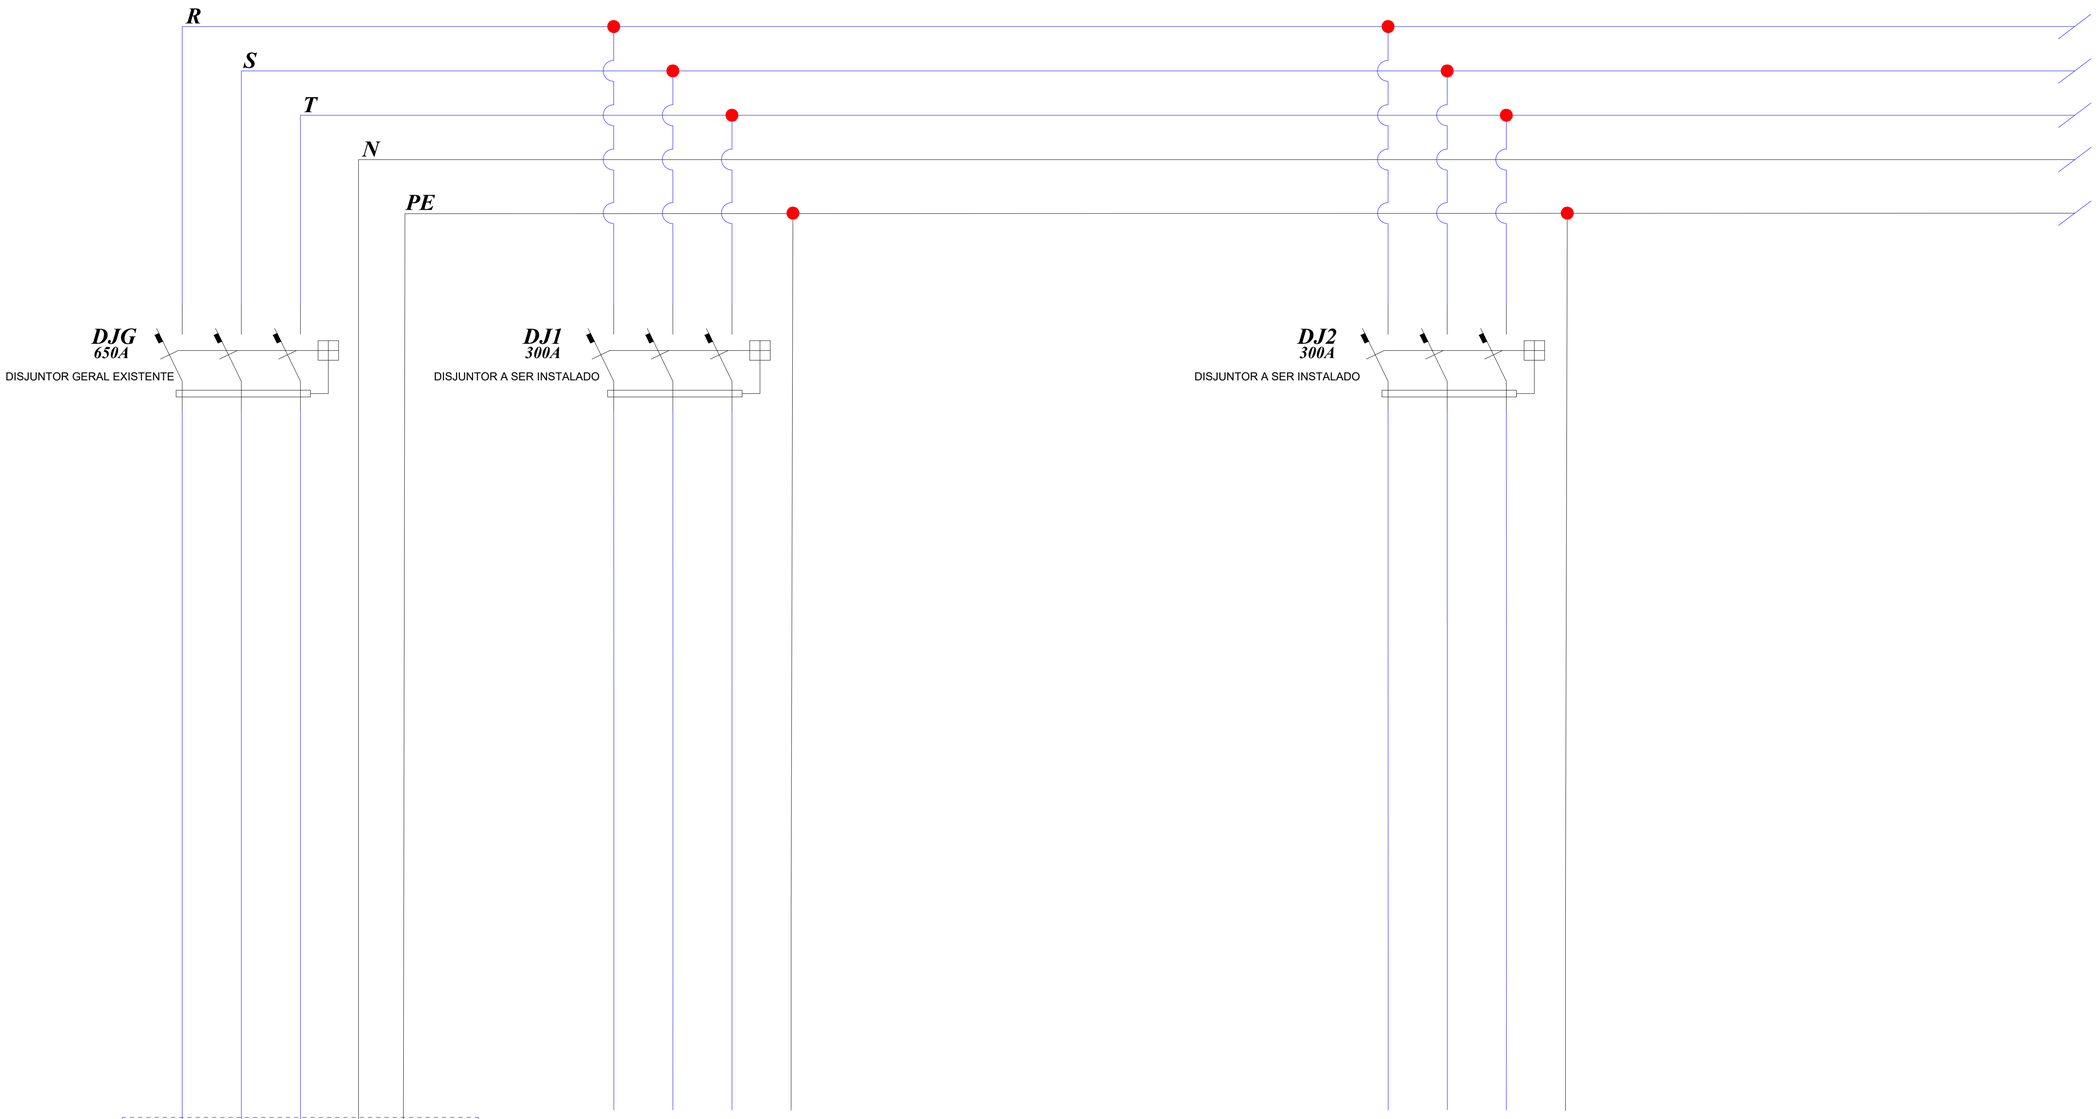


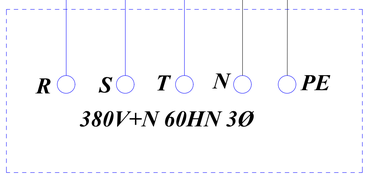

ALIMENTAÇÃO DO QUADRO DA FONTE 01

ALIMENTAÇÃO DO QUADRO DA FONTE 02

NOVACAP

Companhia Urbanizadora da Nova Capital - NOVACAP

ENDEREÇO : PRAÇA DO BURITI - BRASÍLIA - DF

PROPRIETÁRIO : NOVACAP

AUTOR DO PROJETO: FELIPE DE SOUZA CAMPOS - CREA 25323/D-DF
WEYDEN AUGUSTO MORAES PEREIRA - CREA 27015/D-MG

PROPRIETÁRIO

AUTOR DO PROJETO

ICIL Engenharia & Construção

AS BUILT QDG 380V 3Ø+N 60HN	REVISÃO R00	PRANCHA Nº: 01/01
QUADRO GERAL		
DIAGRAMA TRIFILAR	DATA DA REVISÃO 06/10/2022	
ESCALA: SEM ESCALA / DATA DE EMISSÃO: OUTUBRO/2022	EQUIPE TÉCNICA	