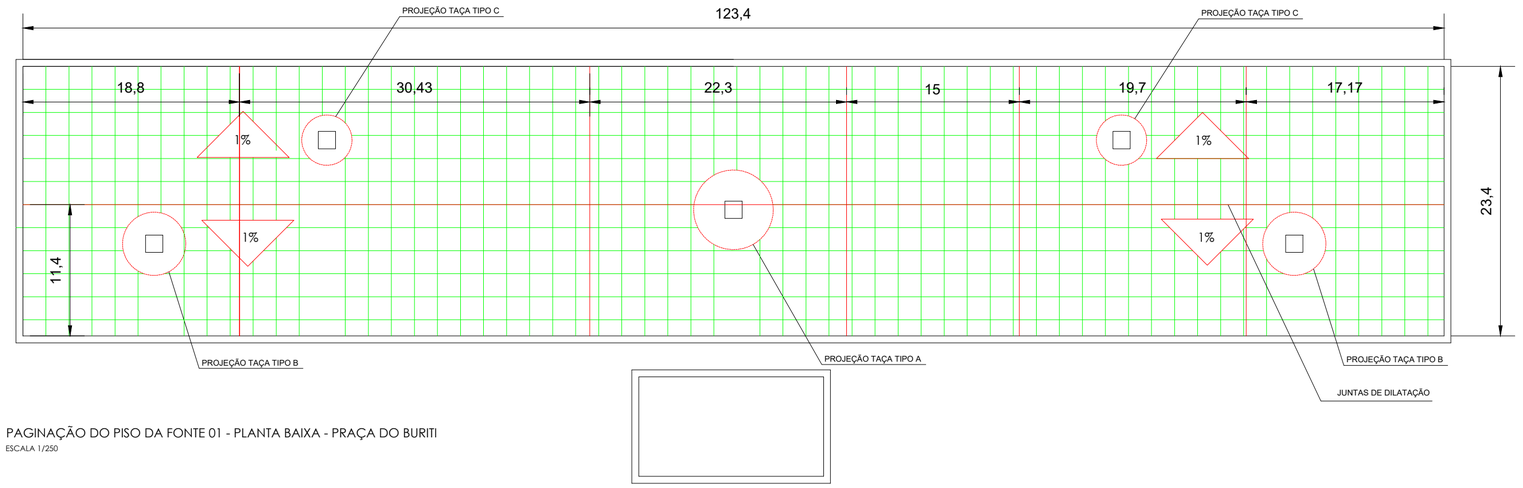



PAGINAÇÃO DO PISO DA FONTE 01 - PLANTA BAIXA - PRAÇA DO BURITI

ESCALA 1/250

NOTAS:

1) A PROTEÇÃO MECÂNICA FOI EXECUTADA, UTILIZANDO CONCRETO FCK= 20MPa, COM ESPESSURA DE 05 cm, FORMANDO QUADROS DE 2,00 X 2,00 m.
2) AS JUNTAS FORMADAS NA PROTEÇÃO MECÂNICA FORAM PREENCHIDAS COM ASFALTO OXIDADO APLICADO A QUENTE.
3) APÓS A APLICAÇÃO DO ASFALTO QUENTE, FOI EXECUTADA A CALAFETAÇÃO DA JUNTA COM MASTIQUE DE POLIURETANO .
4) NAS PARTES VERTICAIS DAS FONTES (PAREDES LATERAIS), A PROTEÇÃO MECÂNICA FOI FEITA COM TELA DE AÇO Q-75, 15 X 15 cm, #¼" .
5) NAS PAREDES DOS TANQUES DAS FONTES FOI APLICADO RESINA EPÓXI.

OBS: PARA MAIS DETALHES, CONSULTAR O MEMORIAL DESCRITIVO.

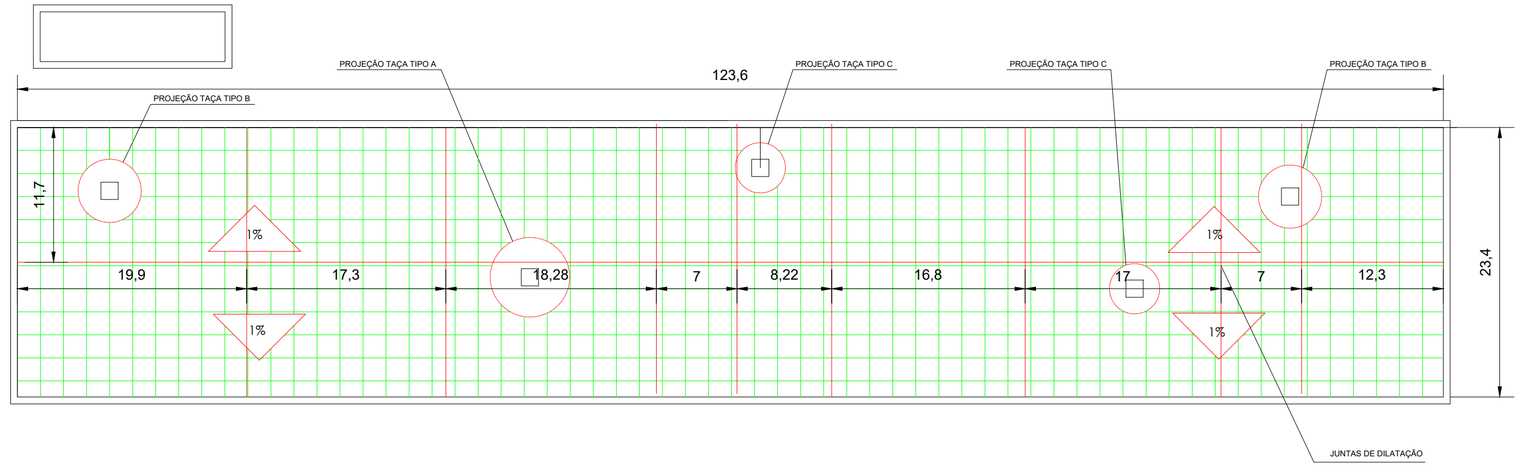

PAGINAÇÃO DO PISO DA FONTE 02 - PLANTA BAIXA - PRAÇA DO BURITI


ESCALA 1/250

LEGENDA DESCRIÇÃO

JUNTAS DE DILATAÇÃO DA PROTEÇÃO MECÂNICA

DETALHE 01

JUNTAS DE DILATAÇÃO DA PROTEÇÃO MECÂNICA
SEM ESCALA

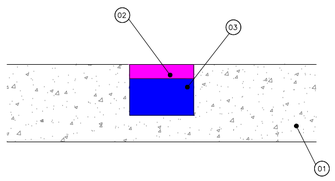

01 CONCRETO DA PROTEÇÃO MECÂNICA

02 MASTIQUE DE POLIURETANO

03 ASFALTO OXIDADO APLICADO À QUENTE

NOVACAP

Companhia Urbanizadora da Nova Capital - NOVACAP

ENDEREÇO : PRAÇA DO BURITI - BRASÍLIA - DF

PROPRIETÁRIO : NOVACAP

AUTOR DO PROJETO:SERGIO MURILO DE ARRUDA CAMARA JANSEN - CREA 26775/D-DF
WEYDEN AUGUSTO MORAES PEREIRA - CREA 27015/D-MG

PROPRIETÁRIO

AUTOR DO PROJETO

ICIL Engenharia & Construção

AS BUILT DE IMPERMEABILIZAÇÃO

PAGINAÇÃO DO PISO

PLANTA BAIXA

REVISÃO R00

DATA DA REVISÃO 04/10/2022

PRANCHA Nº: 02/04

ESCALA: 1/250

DATA DE EMISSÃO: OUTUBRO/2022

EQUIPE TÉCNICA