
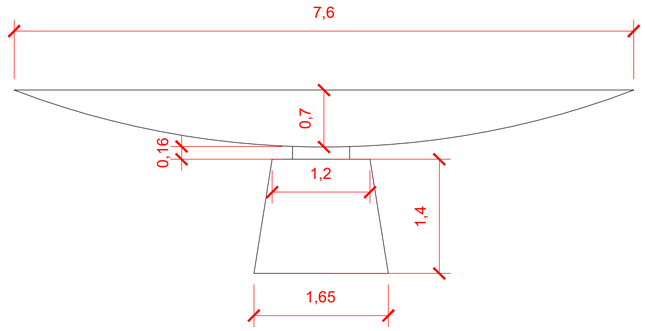



TAÇA TIPO A (2X)

ESCALA : 1/50

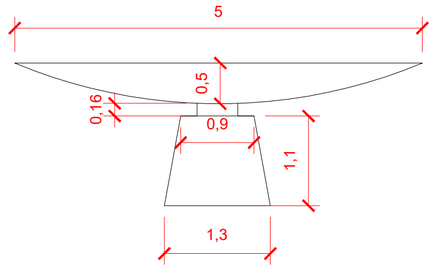


TAÇA TIPO B (4X)

ESCALA : 1/50

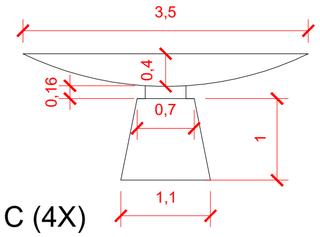


TAÇA TIPO C (4X)

ESCALA : 1/50

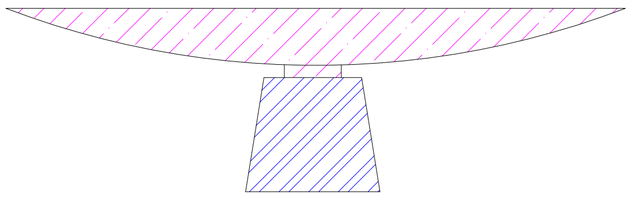

IMPERMEABILIZAÇÃO DAS TAÇAS - FACHADA

ESCALA : 1/50

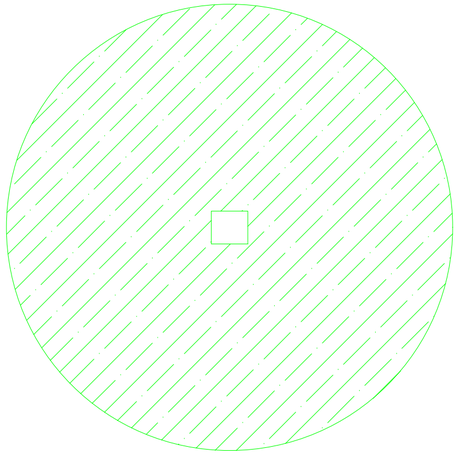

IMPERMEABILIZAÇÃO DAS TAÇAS - VISTA SUPERIOR

ESCALA : 1/50

NOTAS:

1) APÓS O PROCESSO DE RECUPERAÇÃO ESTRUTURAL, AS TAÇAS FORAM IMPERMEABILIZADAS.
2) AS BASES DAS TAÇAS FORAM IMPERMEABILIZADAS COM MANTA ASFALTICA. PRIMEIRAMENTE, SERÁ APLICADO O PRIMER ASFÁLTICO MODIFICADO A BASE D'ÁGUA. APÓS A SECAGEM DO PRIMER, FOI APLICADA A MANTA ASFÁLTICA DE ESPESSURA DE 5mm. A PROTEÇÃO MECÂNICA FOI EXECUTADA COM ARGAMSSA POLIMÉRICA DE ALTA RESITÊNCIA ARMADA COM TELA DE AÇO Q-75, 15 X 15cm, $\#\frac{3}{8}$".
3) NA PARTE CONVEXA DAS TAÇAS (PARTE EXTERNA) FOI APLICADO VERNIZ ACRÍLICO 2 DEMÃOS, PARA IMPERMEABILIZA-LAS.
4) NA PARTE CONCAVA DAS TAÇAS, FOI APLICADA UMA IMPERMEABILIZAÇÃO COM ARGAMASSSA POLIMÉRICA, VIAPLUS-1000 EM FORMA DE PINTURA, E UMA IMPERMEABILIZAÇÃO COM A UTILIZAÇÃO DE RESINA EPÓXI.

OBS: PARA MAIS DETALHES, CONSULTAR O MEMORIAL DESCRITIVO.

LEGENDA

ÁREA IMPERMEABILIZADA COM MANTA ASFÁLTICA 5mm

ÁREA IMPERMEABILIZADA COM VERNIZ ACRÍLICO

ÁREA IMPERMEABILIZADA COM ARGAMASSA POLIMÉRICA, VIAPLUS - 1000 E RESINA EPÓXI

NOVACAP

Companhia Urbanizadora da Nova Capital - NOVACAP

ENDEREÇO : PRAÇA DO BURITI - BRASÍLIA - DF

PROPRIETÁRIO : NOVACAP

AUTOR DO PROJETO: SERGIO MURILO DE ARRUDA CAMARA JANSEN - CREA 26775/D-DF
WEYDEN AUGUSTO MORAES PEREIRA - CREA 27015/D-MG

PROPRIETÁRIO

AUTOR DO PROJETO

ICIL Engenharia & Construção

AS BUILT DE IMPERMEABILIZAÇÃO		REVISÃO R00	PRANCHA N°: 03/04
TAÇAS			
PLANTA BAIXA		DATA DA REVISÃO 04/10/2022	
ESCALA: 1/50	DATA DE EMISSÃO: OUTUBRO/2022	EQUIPE TÉCNICA	