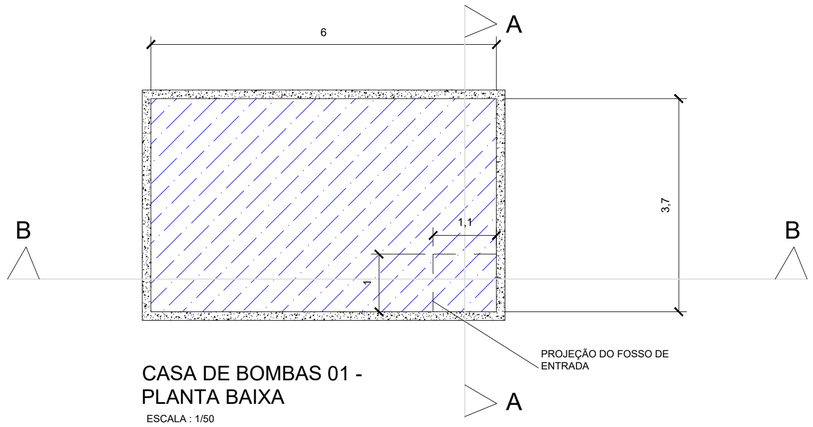
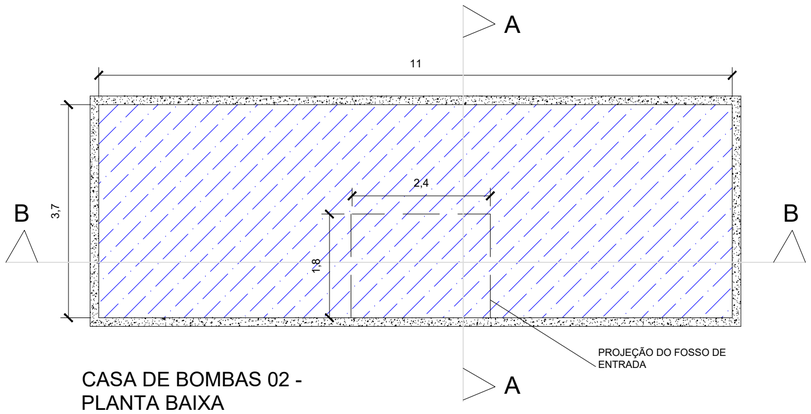


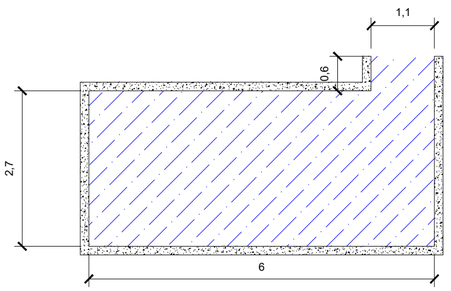

CASA DE BOMBAS 01 -
PLANTA BAIXA

ESCALA : 1/50



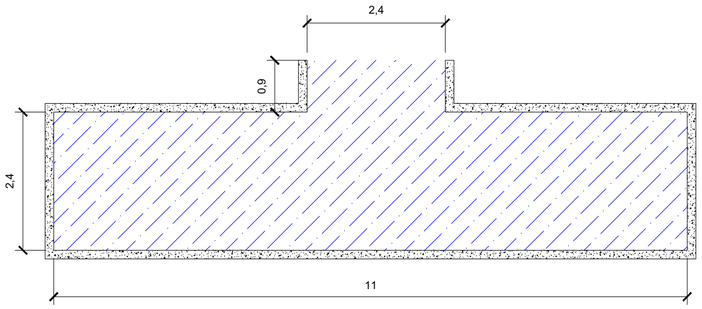

CASA DE BOMBAS 02 -
PLANTA BAIXA

ESCALA : 1/50



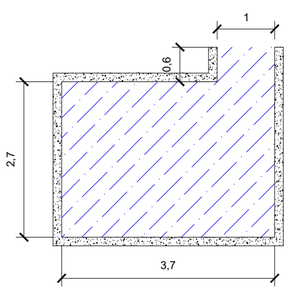

CASA DE BOMBAS 01 -
CORTE B-B

ESCALA : 1/50



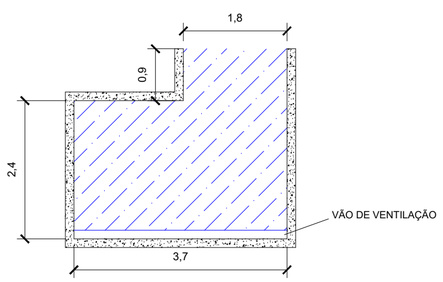

CASA DE BOMBAS 02 -
CORTE B-B

ESCALA : 1/50




CASA DE BOMBAS 01 -
CORTE A-A

ESCALA : 1/50




CASA DE BOMBAS 02 -
CORTE A-A

ESCALA : 1/50

LEGENDA

ÁREA IMPERMEABILIZADA COM DENVERTEC-100

NOVACAP

Companhia Urbanizadora da Nova Capital - NOVACAP

ENDEREÇO : PRAÇA DO BURITI - BRASÍLIA - DF

PROPRIETÁRIO : NOVACAP

AUTOR DO PROJETO: SERGIO MURILO DE ARRUDA CAMARA JANSEN - CREA 26775/D-DF
WEYDEN AUGUSTO MORAES PEREIRA - CREA 27015/D-MG

PROPRIETÁRIO

AUTOR DO PROJETO

ICIL Engenharia & Construção

AS BUILT DE IMPERMEABILIZAÇÃO

CASAS DE BOMBAS

PLANTA BAIXA
CORTES

REVISÃO R00

DATA DA REVISÃO 04/10/2022

PRANCHA Nº: 04/04

ESCALA: 1/50

DATA DE EMISSÃO: OUTUBRO/2022

EQUIPE TÉCNICA