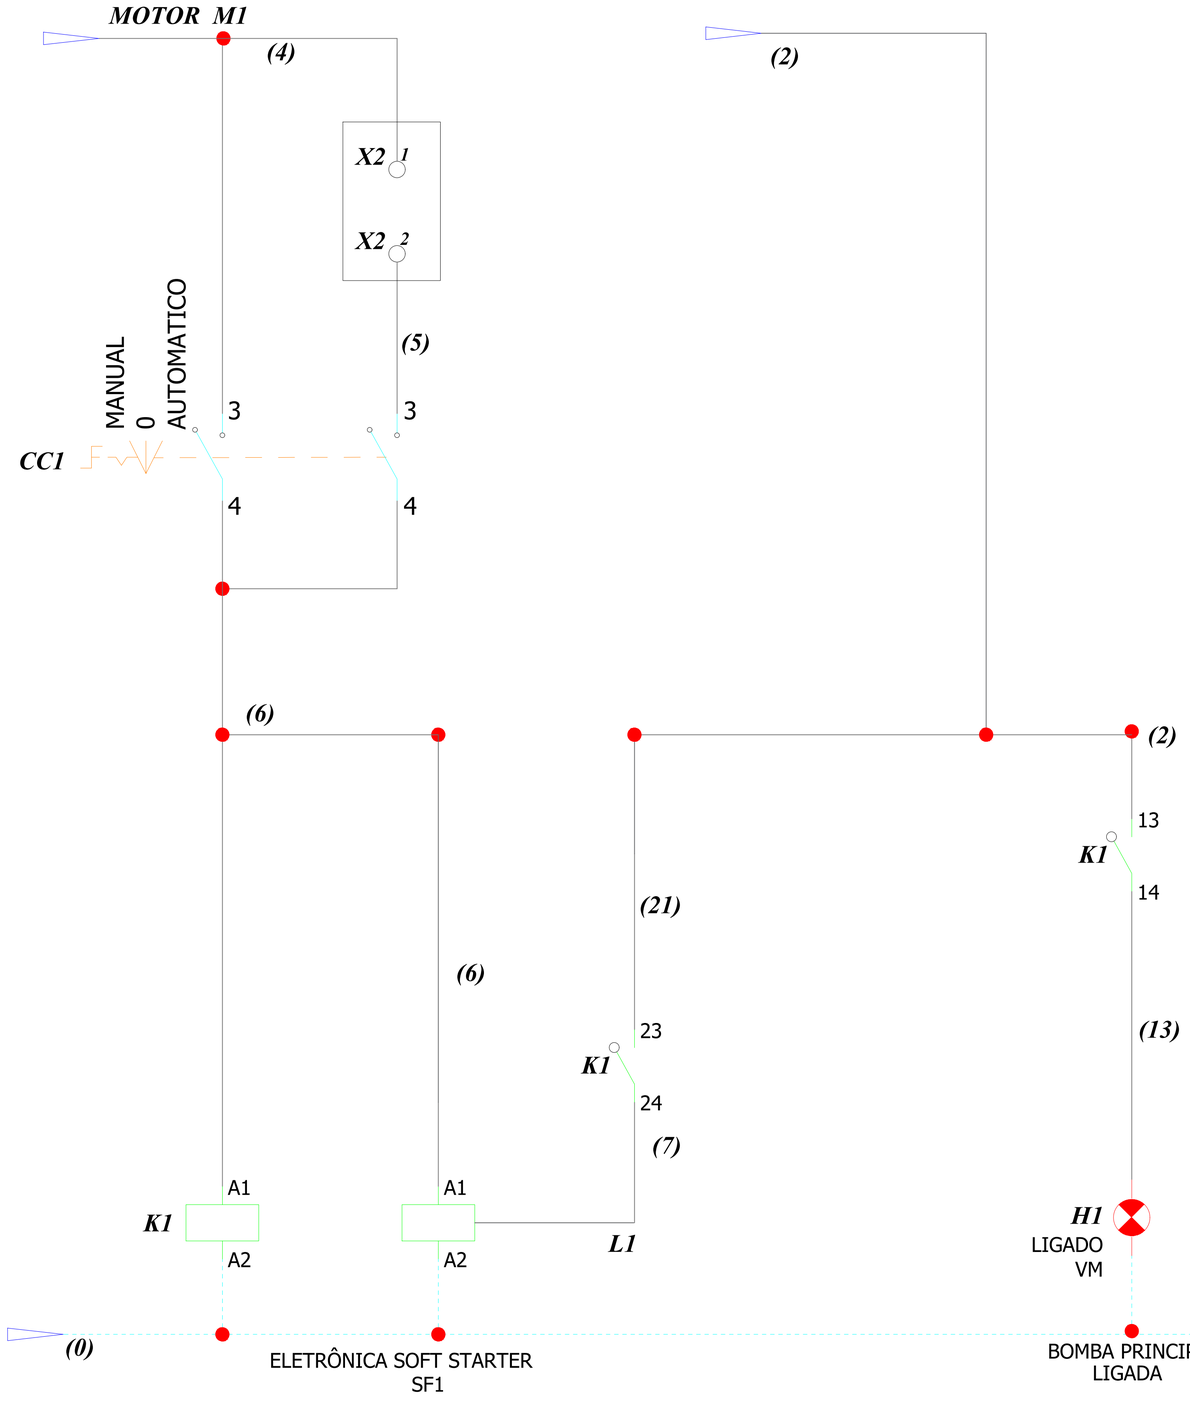


NOVACAP

Companhia Urbanizadora da Nova Capital - NOVACAP

ENDEREÇO : PRAÇA DO BURITI - BRASÍLIA - DF

PROPRIETÁRIO : NOVACAP

AUTOR DO PROJETO: FELIPE DE SOUZA CAMPOS - CREA 25323/D-DF
WEYDEN AUGUSTO MORAES PEREIRA - CREA 27015/D-MG

PROPRIETÁRIO

AUTOR DO PROJETO

ICIL Engenharia & Construção

AS BUILT QCM'S 380V 3Ø+N 60HN

BOMBAS S1/SISTEMA DE FILTRAGEM/LED'S

REVISÃO R01

DATA DA REVISÃO 04/01/2022

PRANCHA Nº: 04/06

ESCALA: SEM ESCALA

DATA DE EMISSÃO: OUTUBRO/2022

EQUIPE TÉCNICA