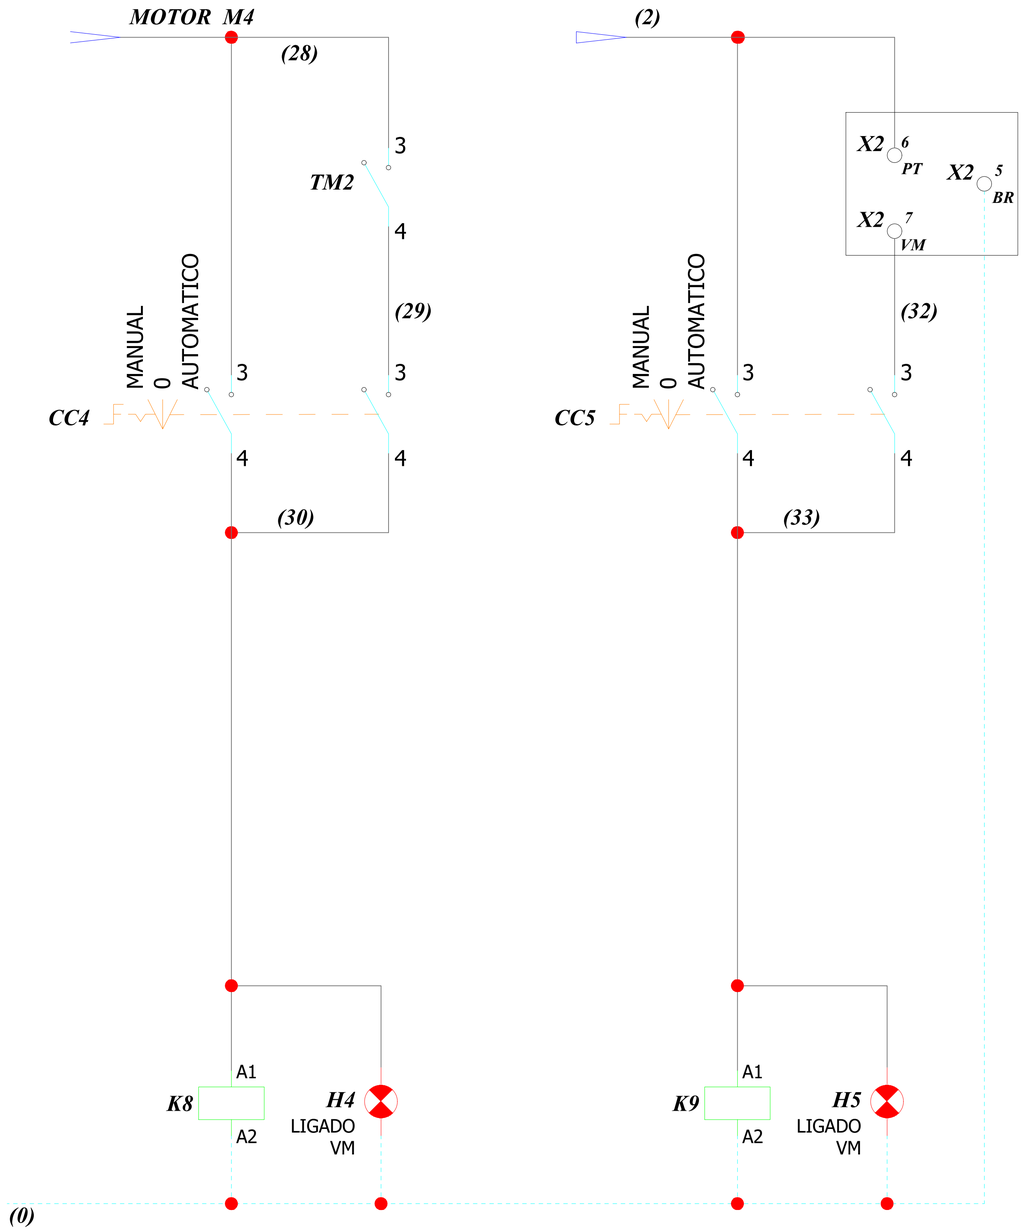


BORNE FUNÇÃO - FORÇA

X0
1 ENTRADA - FASE R
2 ENTRADA - FASE S
3 ENTRADA - FASE T
4 ENTRADA - NEUTRO

X1
1 2 3 BOMBA 1

X1
4 5 6 BOMBA 2

X1
7 8 BOMBA 3

X1
9 10 BOMBA 4

X1
11 12 ILUMINAÇÃO

BORNE FUNÇÃO - COMANDO

X2
1 2 AUTOMATICO MOTOR 1

X2
3 4 AUTOMATICO MOTOR 2

X2
5 BR
6 PT
7 VM
RELÉ FOTOELÉTRICO

Companhia Urbanizadora da Nova Capital - NOVACAP

ENDEREÇO : PRAÇA DO BURITI - BRASÍLIA - DF

PROPRIETÁRIO : NOVACAP

AUTOR DO PROJETO: FELIPE DE SOUZA CAMPOS - CREA 25323/D-DF
WEYDEN AUGUSTO MORAES PEREIRA - CREA 27015/D-MG

PROPRIETÁRIO

AUTOR DO PROJETO

ICIL Engenharia & Construção	AS BUILT QCM'S 380V 3Ø+N 60HN	REVISÃO R01	PRANCHA Nº: 06/06
	BOMBAS S1/SISTEMA DE FILTRAGEM/LED'S		
	DIAGRAMA TRIFILAR	DATA DA REVISÃO 04/01/2022	
	ESCALA: SEM ESCALA / DATA DE EMISSÃO: OUTUBRO/2022	EQUIPE TÉCNICA	