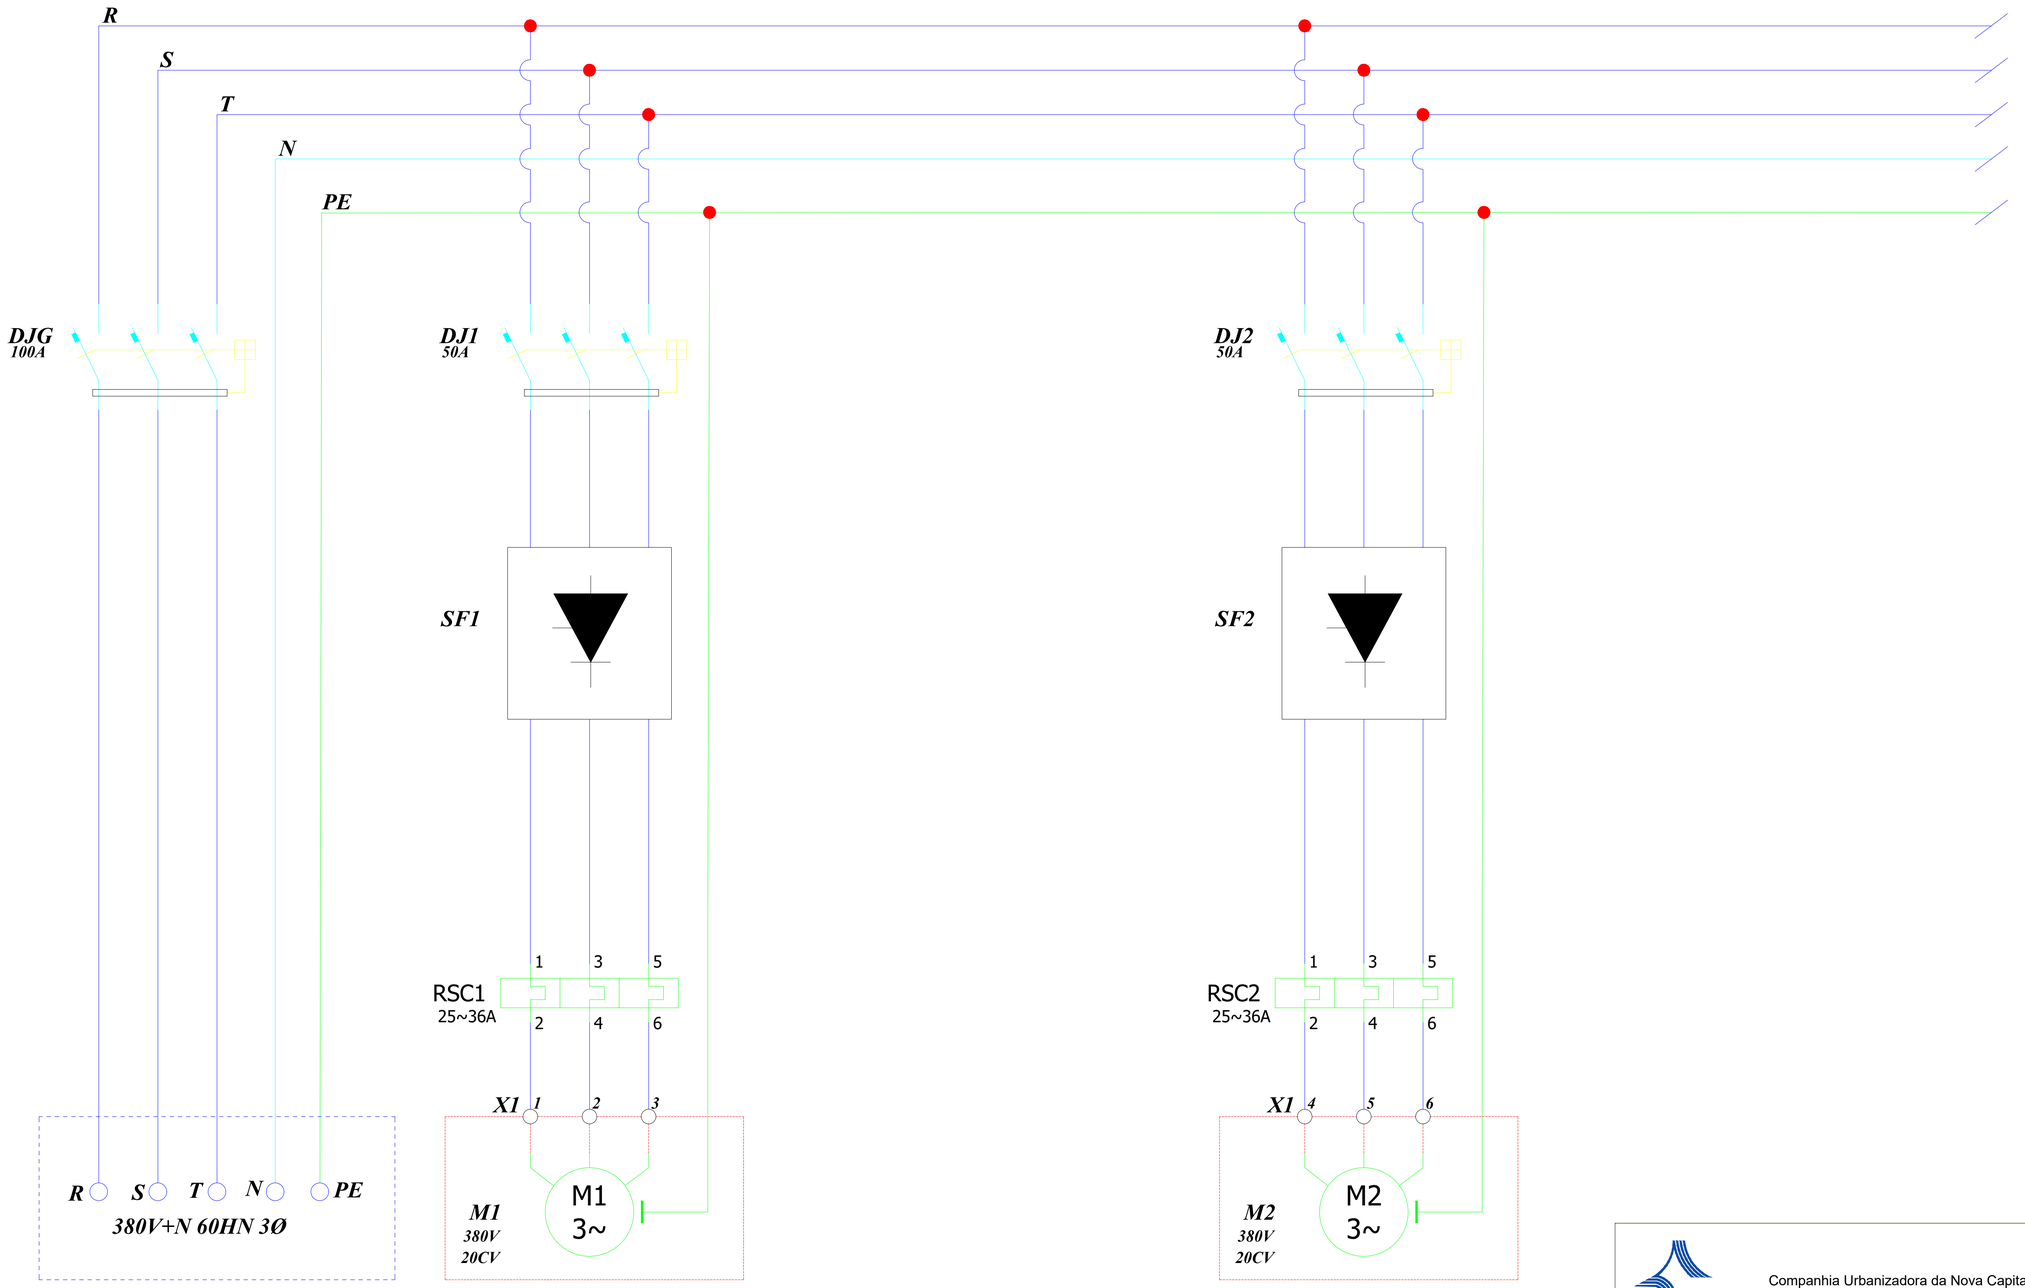



Companhia Urbanizadora da Nova Capital - NOVACAP

ENDEREÇO : PRAÇA DO BURITI - BRASÍLIA - DF

PROPRIETÁRIO : NOVACAP

AUTOR DO PROJETO: FELIPE DE SOUZA CAMPOS - CREA 25323/D-DF
WEYDEN AUGUSTO MORAES PEREIRA - CREA 27015/D-MG

PROPRIETÁRIO

AUTOR DO PROJETO

| | | | |
|---|---|---|---|
| | AS BUILT QCM'S 380V 3Ø+N 60HN | REVISÃO | PRANCHA Nº: |
| | BOMBAS S2 | R01 | 01/05 |
| | DIAGRAMA TRIFILAR | DATA DA REVISÃO 04/01/2022 | |
| | ESCALA: SEM ESCALA / DATA DE EMISSÃO: OUTUBRO/2022 | EQUIPE TÉCNICA | |