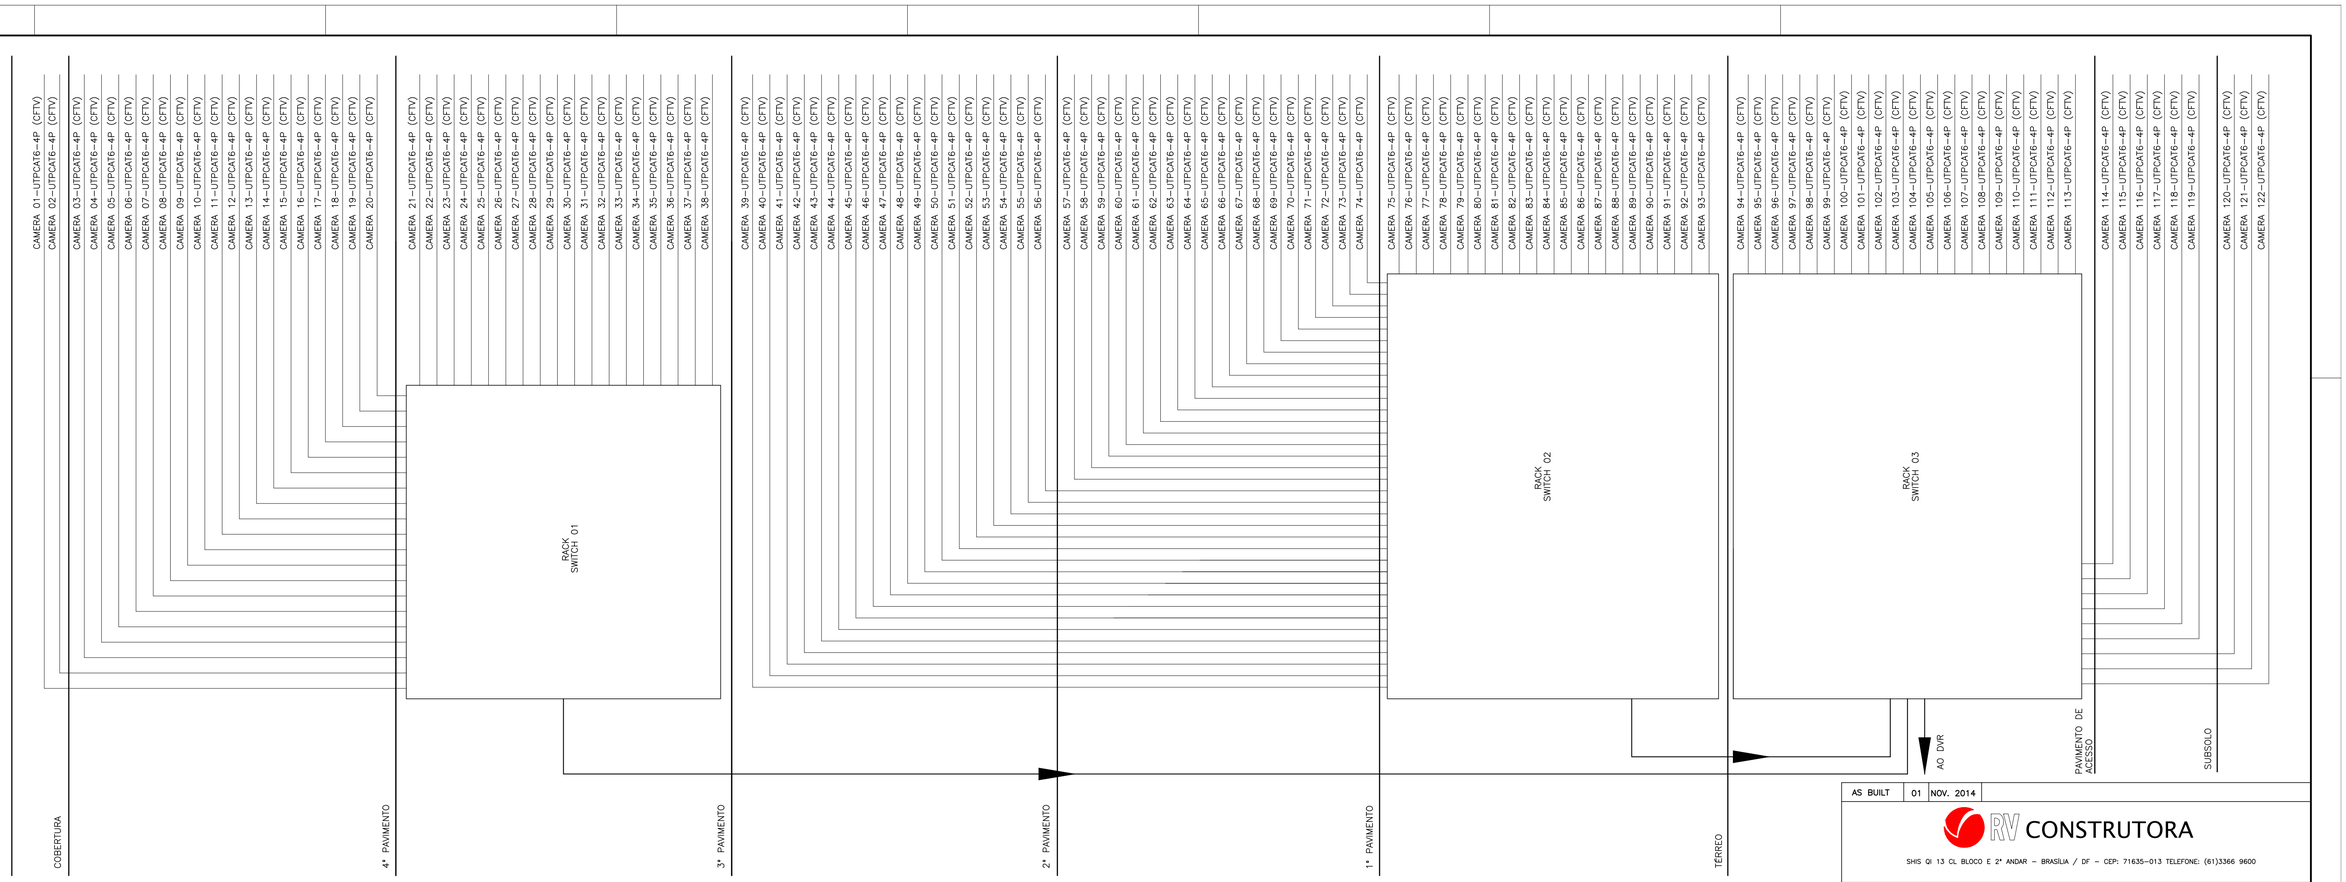


DIAGRAMA
LIGAÇÃO DAS CÂMERAS

ESCALA: 1/75

AS BUILT	01	NOV. 2014

RV CONSTRUTORA

SHIS QI 13 CL BLOCO E 2° ANDAR – BRASILIA / DF – CEP: 71635-013 TELEFONE: (61)3366 9600

SETOR:	SETOR DE ADMINISTRAÇÃO MUNICIPAL	
ENDEREÇO:	SAM – PROJEÇÃO "I"	
PROPRIETÁRIO:	PROCURADORIA GERAL DO DISTRITO FEDERAL – PGDF	
AUTOR DO PROJETO DE ARQUITETURA:	ENG° CARLOS JOADIR MENDES	CREA : 2127/D-DF
RESP. TÉCNICO:	ANDRÉIA THAÍS COSTA MARTIN	CREA : 11374/D-GO

PROPRIETÁRIO

AUTOR DO PROJETO — CREA : 2127/D-DF

RESP. TÉCNICO — CREA : 11374/D-GO

CARIMBOS RA: CARIMBO CREA:

CONTRATANTE	PROCURADORIA GERAL DO DISTRITO FEDERAL		PROJETO CFTV
OBRA	EDIFÍCIO SEDE DA PROCURADORIA GERAL DO DF		PRANCHA N° 09 / 11 TOTAL
PRANCHA	CFTV DIAGRAMA DE LIGAÇÃO DAS CÂMERAS		
AS BUILT	DATA NOV. 2014	ESCALA S/C	ARQUIVO 005-06-PE-CFTV-09-R4