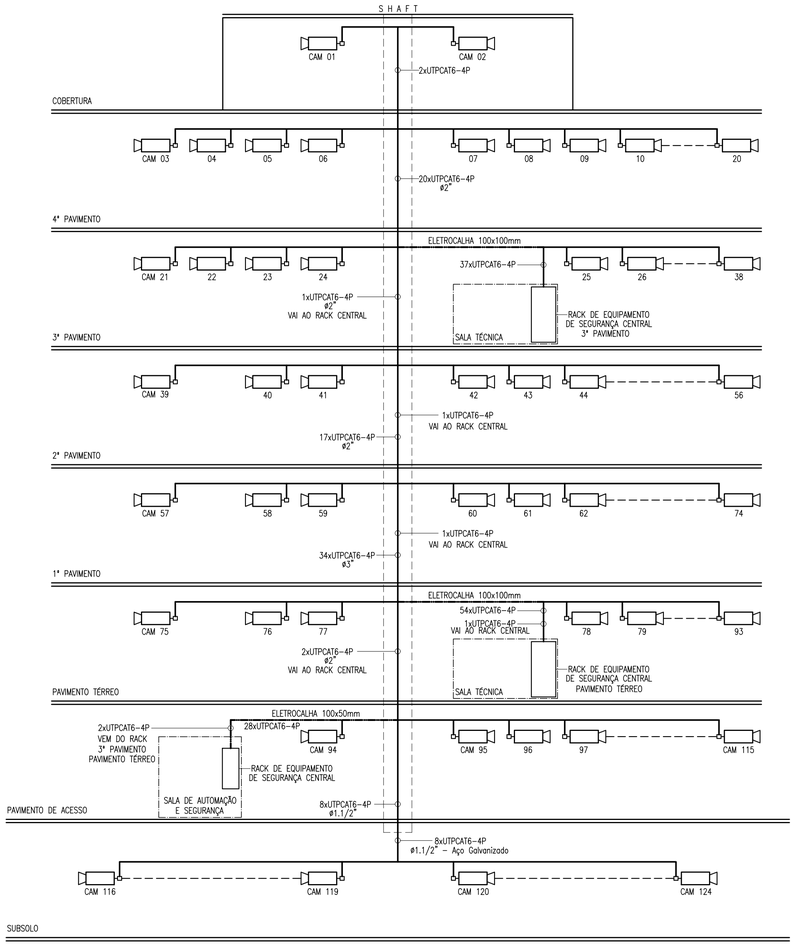


DIAGRAMA UNIFILAR
REDE DE SINAL - CFTV
ESCALA: S/ESCALA

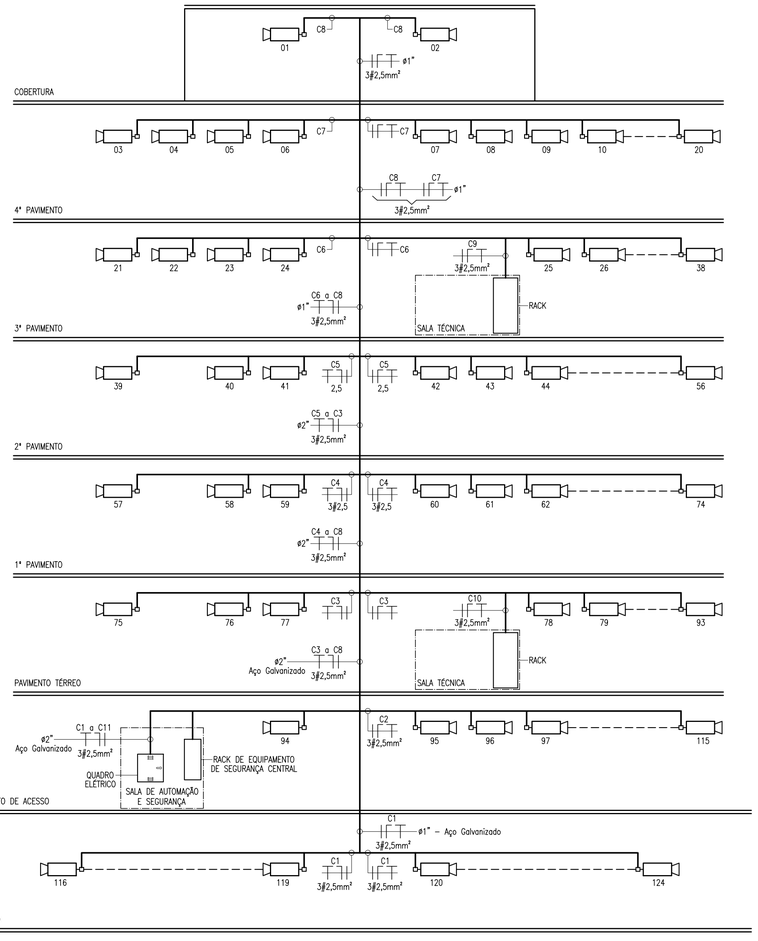


DIAGRAMA UNIFILAR ELÉTRICO
ESQUEMA VERTICAL ELÉTRICO - CFTV
ESCALA: S/ESCALA

AS BUILT	01	NOV. 2014	

RV CONSTRUTORA

SHIS QI 13 CL BLOCO E 2° ANDAR – BRASÍLIA / DF – CEP: 71635-013 TELEFONE: (61)3366 9600

SETOR:	SETOR DE ADMINISTRAÇÃO MUNICIPAL
ENDEREÇO:	SAM – PROJEÇÃO "I"
PROPRIETÁRIO:	PROCURADORIA GERAL DO DISTRITO FEDERAL – PGDF
AUTOR DO PROJETO DE ARQUITETURA:	ENG° CARLOS JOADIR MENDES CREA : 2127/D-DF
RESP. TÉCNICO:	ANDRÉIA THAÍS COSTA MARTIN CREA : 11374/D-GO

PROPRIETÁRIO

AUTOR DO PROJETO CREA : 2127/D-DF

RESP. TÉCNICO CREA : 11374/D-GO

CARIMBOS RA:

CARIMBO CREA:

CARIMBO RA:

CONTRATANTE: PROCURADORIA GERAL DO DISTRITO FEDERAL			PROJETO: CFTV
OBRA: EDIFÍCIO SEDE DA PROCURADORIA GERAL DO DF			PRANCHA N°: 10 / 11 TOTAL
PRANCHA: DIAGRAMAS UNIFILARES ESQUEMA VERTICAL E REDE DE SINAL			
AS BUILT	DATA: NOV. 2014	ESCALA: S/C	ARQUIVO: 005-06-PE-CFTV-10-R4

FORMATO A1