




DOME PARA FIXAÇÃO EM POSTE OU SUPORTE
ESCALA: SEM ESCALA

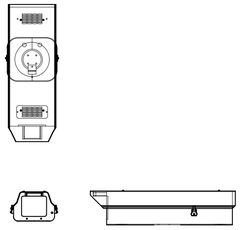


CAIXA DE PROTEÇÃO DAS CAMERAS
ESCALA: SEM ESCALA

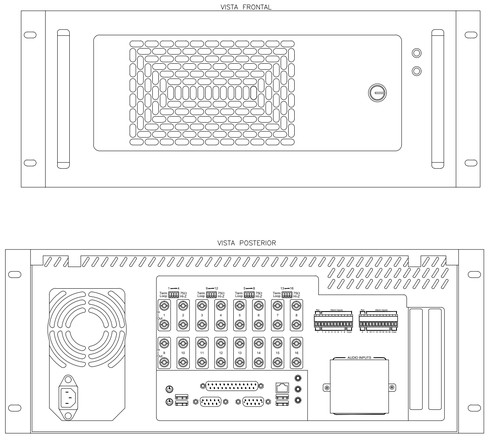



GRAVADOR DIGITAL DE VÍDEO
ESCALA: SEM ESCALA

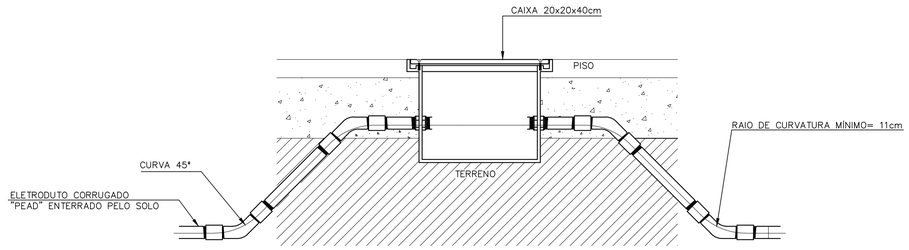


CAIXA DE PASSAGEM ENTERRADA NO SOLO
ESCALA: SEM ESCALA

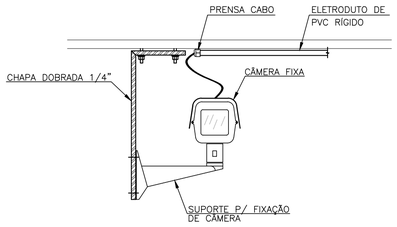


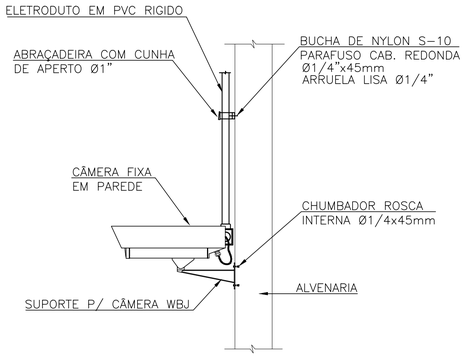

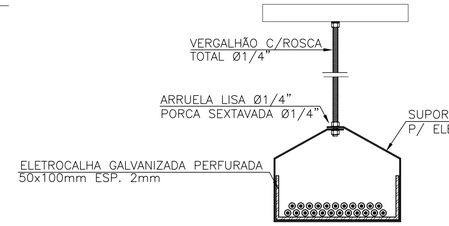


FIXAÇÃO DA ELETROCALHA NA ESTRUTURA
ESCALA: SEM ESCALA

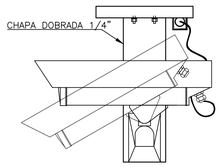


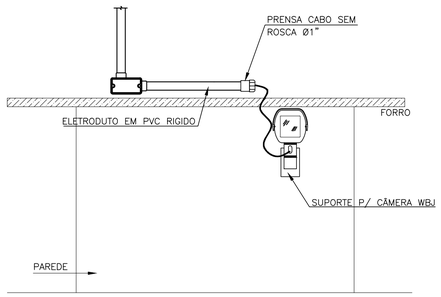


DETALHES DE FIXAÇÃO DA CAMERA
ESCALA: SEM ESCALA

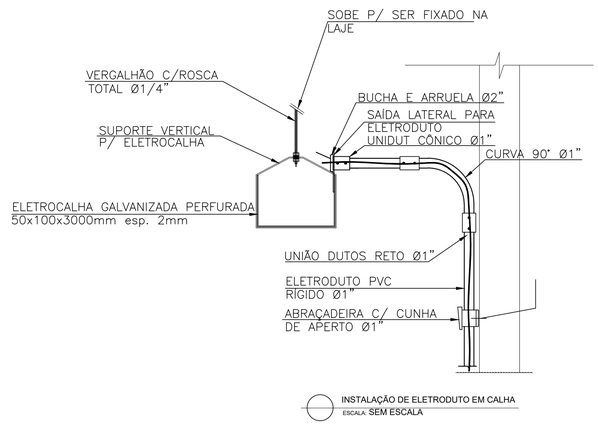


INSTALAÇÃO DE ELETRODUTO EM CALHA
ESCALA: SEM ESCALA

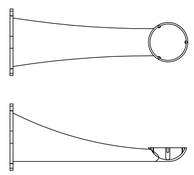

SUPORTE DE FIXAÇÃO EM PAREDE
ESCALA: SEM ESCALA

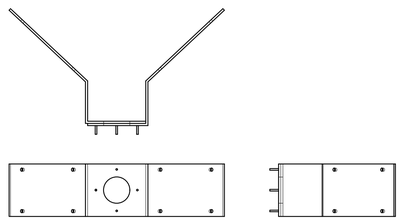

ADAPTADOR PARA FIXAÇÃO EM CANTOS
ESCALA: SEM ESCALA

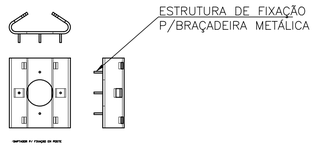

ADAPTADOR PARA FIXAÇÃO EM CANTOS
ESCALA: SEM ESCALA

AS BUILT	01	NOV. 2014	

RV CONSTRUTORA

SHIS QI 13 CL BLOCO E 2° ANDAR – BRASILIA / DF – CEP: 71635-013 TELEFONE: (61)3366 9600

SETOR:	SETOR DE ADMINISTRAÇÃO MUNICIPAL		
ENDEREÇO:	SAM – PROJEÇÃO "I"		
PROPRIETÁRIO:	PROCURADORIA GERAL DO DISTRITO FEDERAL – PGDF		
AUTOR DO PROJETO DE ARQUITETURA:	ENG° CARLOS JOADIR MENDES	CREA :	2127/D-DF
RESP. TÉCNICO:	ANDRÉIA THAÍS COSTA MARTIN	CREA :	11374/D-GO

PROPRIETÁRIO

AUTOR DO PROJETO — CREA : 2127/D-DF

RESP. TÉCNICO — CREA : 11374/D-GO

CARIMBOS RA:

CARIMBO CREA:

CARIMBO RA:

RV	CONTRATANTE: PROCURADORIA GERAL DO DISTRITO FEDERAL			PROJETO: CFTV
	OBRA: EDIFÍCIO SEDE DA PROCURADORIA GERAL DO DF			PRANCHA N°: 11 / 11 TOTAL
	PRANCHA: CFTV DETALHES GERAIS			
AS BUILT	DATA: NOV. 2014	ESCALA: S/C	ARQUIVO: 005-06-PE-CFTV-11-R4	

FORMATO A1 (841x594mm)