

PLANTA BAIXA - COBERTURA
SALÃO DE EVENTOS

ESCALA: 1/75

ÁREA CONSTRUÍDA: 298.20m2

PLANTA BAIXA - COBERTURA
RESERVATÓRIO


ESCALA: 1/75

DETALHE SPK-5: MONTAGEM DO RAMAL DE SPRINKLER E DETECTOR

ESCALA: 1:10


DETALHE SPK-4: MONTAGEM DO SUBGERAL, RAMAL DE SPRINKLER E DETECTOR

ESCALA: 1:10

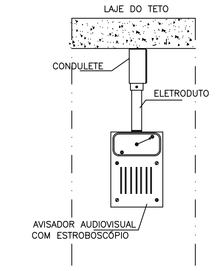


CORTE FRONTAL

DETALHE DO AVISADOR AUDIOVISUAL
SEM ESCALA

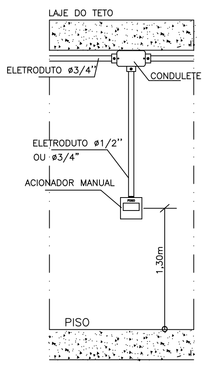

DETALHE DO ACIONADOR MANUAL
SEM ESCALA

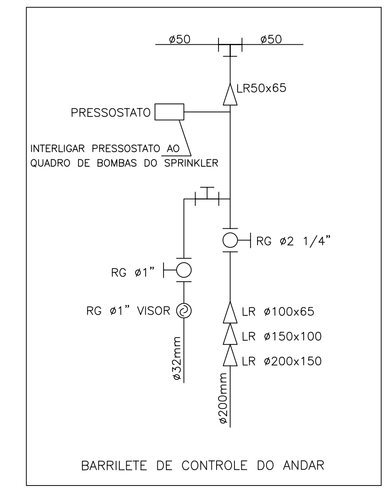

BARRILETE DE CONTROLE DO ANDAR

LEGENDA

SÍMBOLO	DESCRIÇÃO
	DETECTOR DE FUMAÇA (A EXECUTAR)
	DETECTOR DE TEMPERATURA
	AVISADOR AUDIO VISUAL (A EXECUTAR)
	ACIONADOR MANUAL (A EXECUTAR)
C	CENTRAL DE ALARME
	ELETRODUTO ACIONADOR/DETECTOR (PELO PISO)
	ELETRODUTO ACIONADOR/DETECTOR (PELO FORRO)
	ELETRODUTO AVISADOR (PELO PISO)
	ELETRODUTO AVISADOR (PELO FORRO)

REFERÊNCIA DE NÍVEL

COTA DE SOLEIRA -0.07/-0.03 = NÍVEL ±0.00

OBSERVAÇÕES GERAIS

01 – MEDIDAS EM METRO.
02 – TODAS AS MEDIDAS DEVERÃO SER RIGOROSAMENTE CONFERIDAS NA OBRA.
03 – AS ESCADAS 01 E 02 SÃO A PROVA DE FUMAÇA E TÊM SUAS CAIXAS ENCLAUSURADAS COM PAREDES RESISTENTES A 4H DE FOGO, PISO ANTIDERRAPANTE E CORRIMÃO CONTÍNUO COM H=90cm.
04 – NÃO SERÁ UTILIZADO SISTEMA DE GLP NO EDIFÍCIO.
05 – OS SANITÁRIOS E COPAS TERÃO REBAIXAMENTO DE 2cm EM RELAÇÃO AO NÍVEL DO PAVIMENTO.
06 – O FECHAMENTO ENTRE GABINETES SERÁ EXECUTADO EM DIVISÓRIA ACÚSTICA.

PROPRIETÁRIO

AUTOR DO PROJETO:
Carlos Joadir Mendes
CREA nº 2127/D-DF

RESPONSÁVEL TÉCNICO:
CREA nº

REVISÃO	03	ABR/2014	PROJETO EXECUTIVO
REVISÃO	02	DEZ/2012	SUBSTITUIÇÃO DO PROJETISTA
EMISSÃO INICIAL	•	NOV/2006	

CLIENTE
PROCURADORIA GERAL DO DISTRITO FEDERAL

COORDENAÇÃO DE PROJETOS
SEPS EQ 707/907, LT. 15 SALAS 1501/1504 • BRASÍLIA-DF
TelFax: (61) 3963 7215 / 3963 7259

OBRA
EDIFÍCIO SEDE DA PROCURADORIA GERAL DO DF

ENDEREÇO
SETOR DE ADMINISTRAÇÃO MUNICIPAL – SAM – PROJEÇÃO "I", BRASÍLIA – DF

PROJETO
INCÊNDIO

PROF
IN-14

PRANCHA
DETECÇÃO, AVISO, ACIONAMENTO
SALÃO DE EVENTOS E COBERTURA (AS BUILT)

ARQUIVO
005-06-PE-IN-14-R3

ESCALA
1/75

RESPONSÁVEL TÉCNICO
ENG° CARLOS JOADIR MENDES – CREA n° 2127/D-DF

DATA
SET/2017

FORMATO AO ESTENDIDO (1295x841mm)