

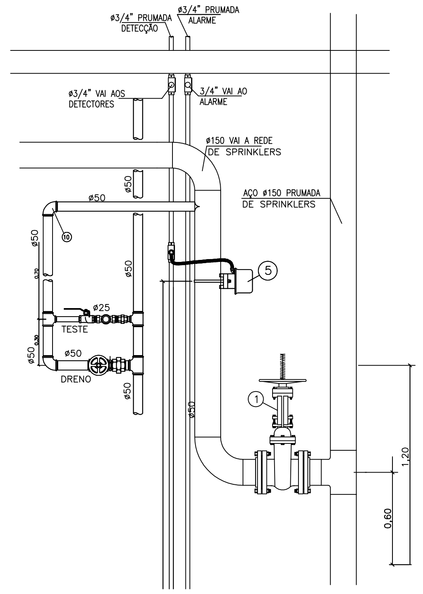


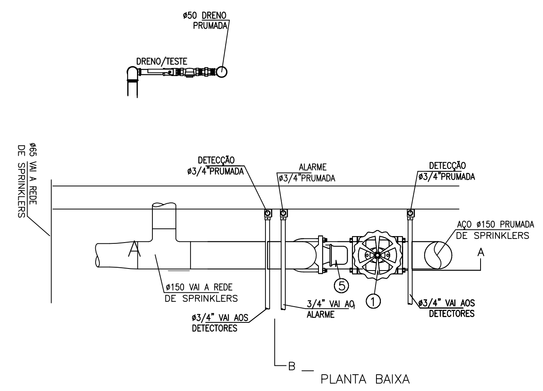

PLANTA BAIXA

ESCALA. 1:20

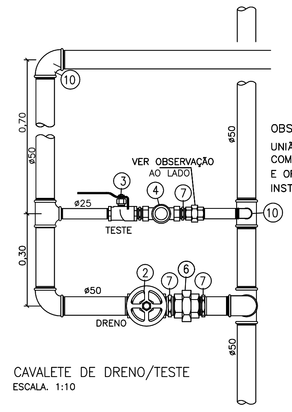


CAVALETE DE DRENO/TESTE

ESCALA. 1:10


OBSERVAÇÃO:

UNIÃO DE FERRO GALVANIZADO COM ASSENTO PLANO, COM PLACA DE ORIFÍCIO, RESISTENTE À CORROSÃO, E ORIFÍCIO IGUAL AO DO CHUVEIRO UTILIZADO NA INSTALAÇÃO DO PAVIMENTO.

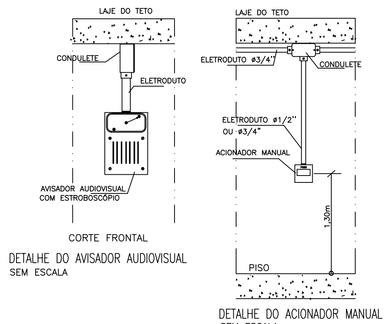

DETALHE DO AVISADOR AUDIOVISUAL
SEM ESCALA

DETALHE DO ACIONADOR MANUAL
SEM ESCALA

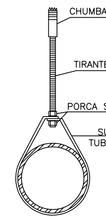


DETALHE DA FIXAÇÃO DA TUBULAÇÃO
S/ESC.

TABELA DA FIXAÇÃO DA TUBULAÇÃO

ø NOMINAL DO TUBO mm(Pol.)	TIPO SUPORTE	TIRANTE ROSC. ø(POL.)	PORCA SEXT. ø(POL.)	CHUMBADOR ø(POL.)
25 (1")	SRS 663-3	3/8	3/8	3/8
32 (1 1/4")	SRS 663-4	3/8	3/8	3/8
40 (1 1/2")	SRS 663-5	3/8	3/8	3/8
50 (2")	SRS 663-6	3/8	3/8	3/8
65 (2 1/2")	SRS 663-7	3/8	3/8	3/8
80 (3")	SRS 663-8	3/8	3/8	3/8
100 (4")	SRS 663-10	3/8	3/8	3/8

NOTA:
O TIPO DE SUPORTE É REFERÊNCIA SISA, PARA OUTRO FABRICANTE, USAR A ESPECIFICAÇÃO CORRESPONDENTE.

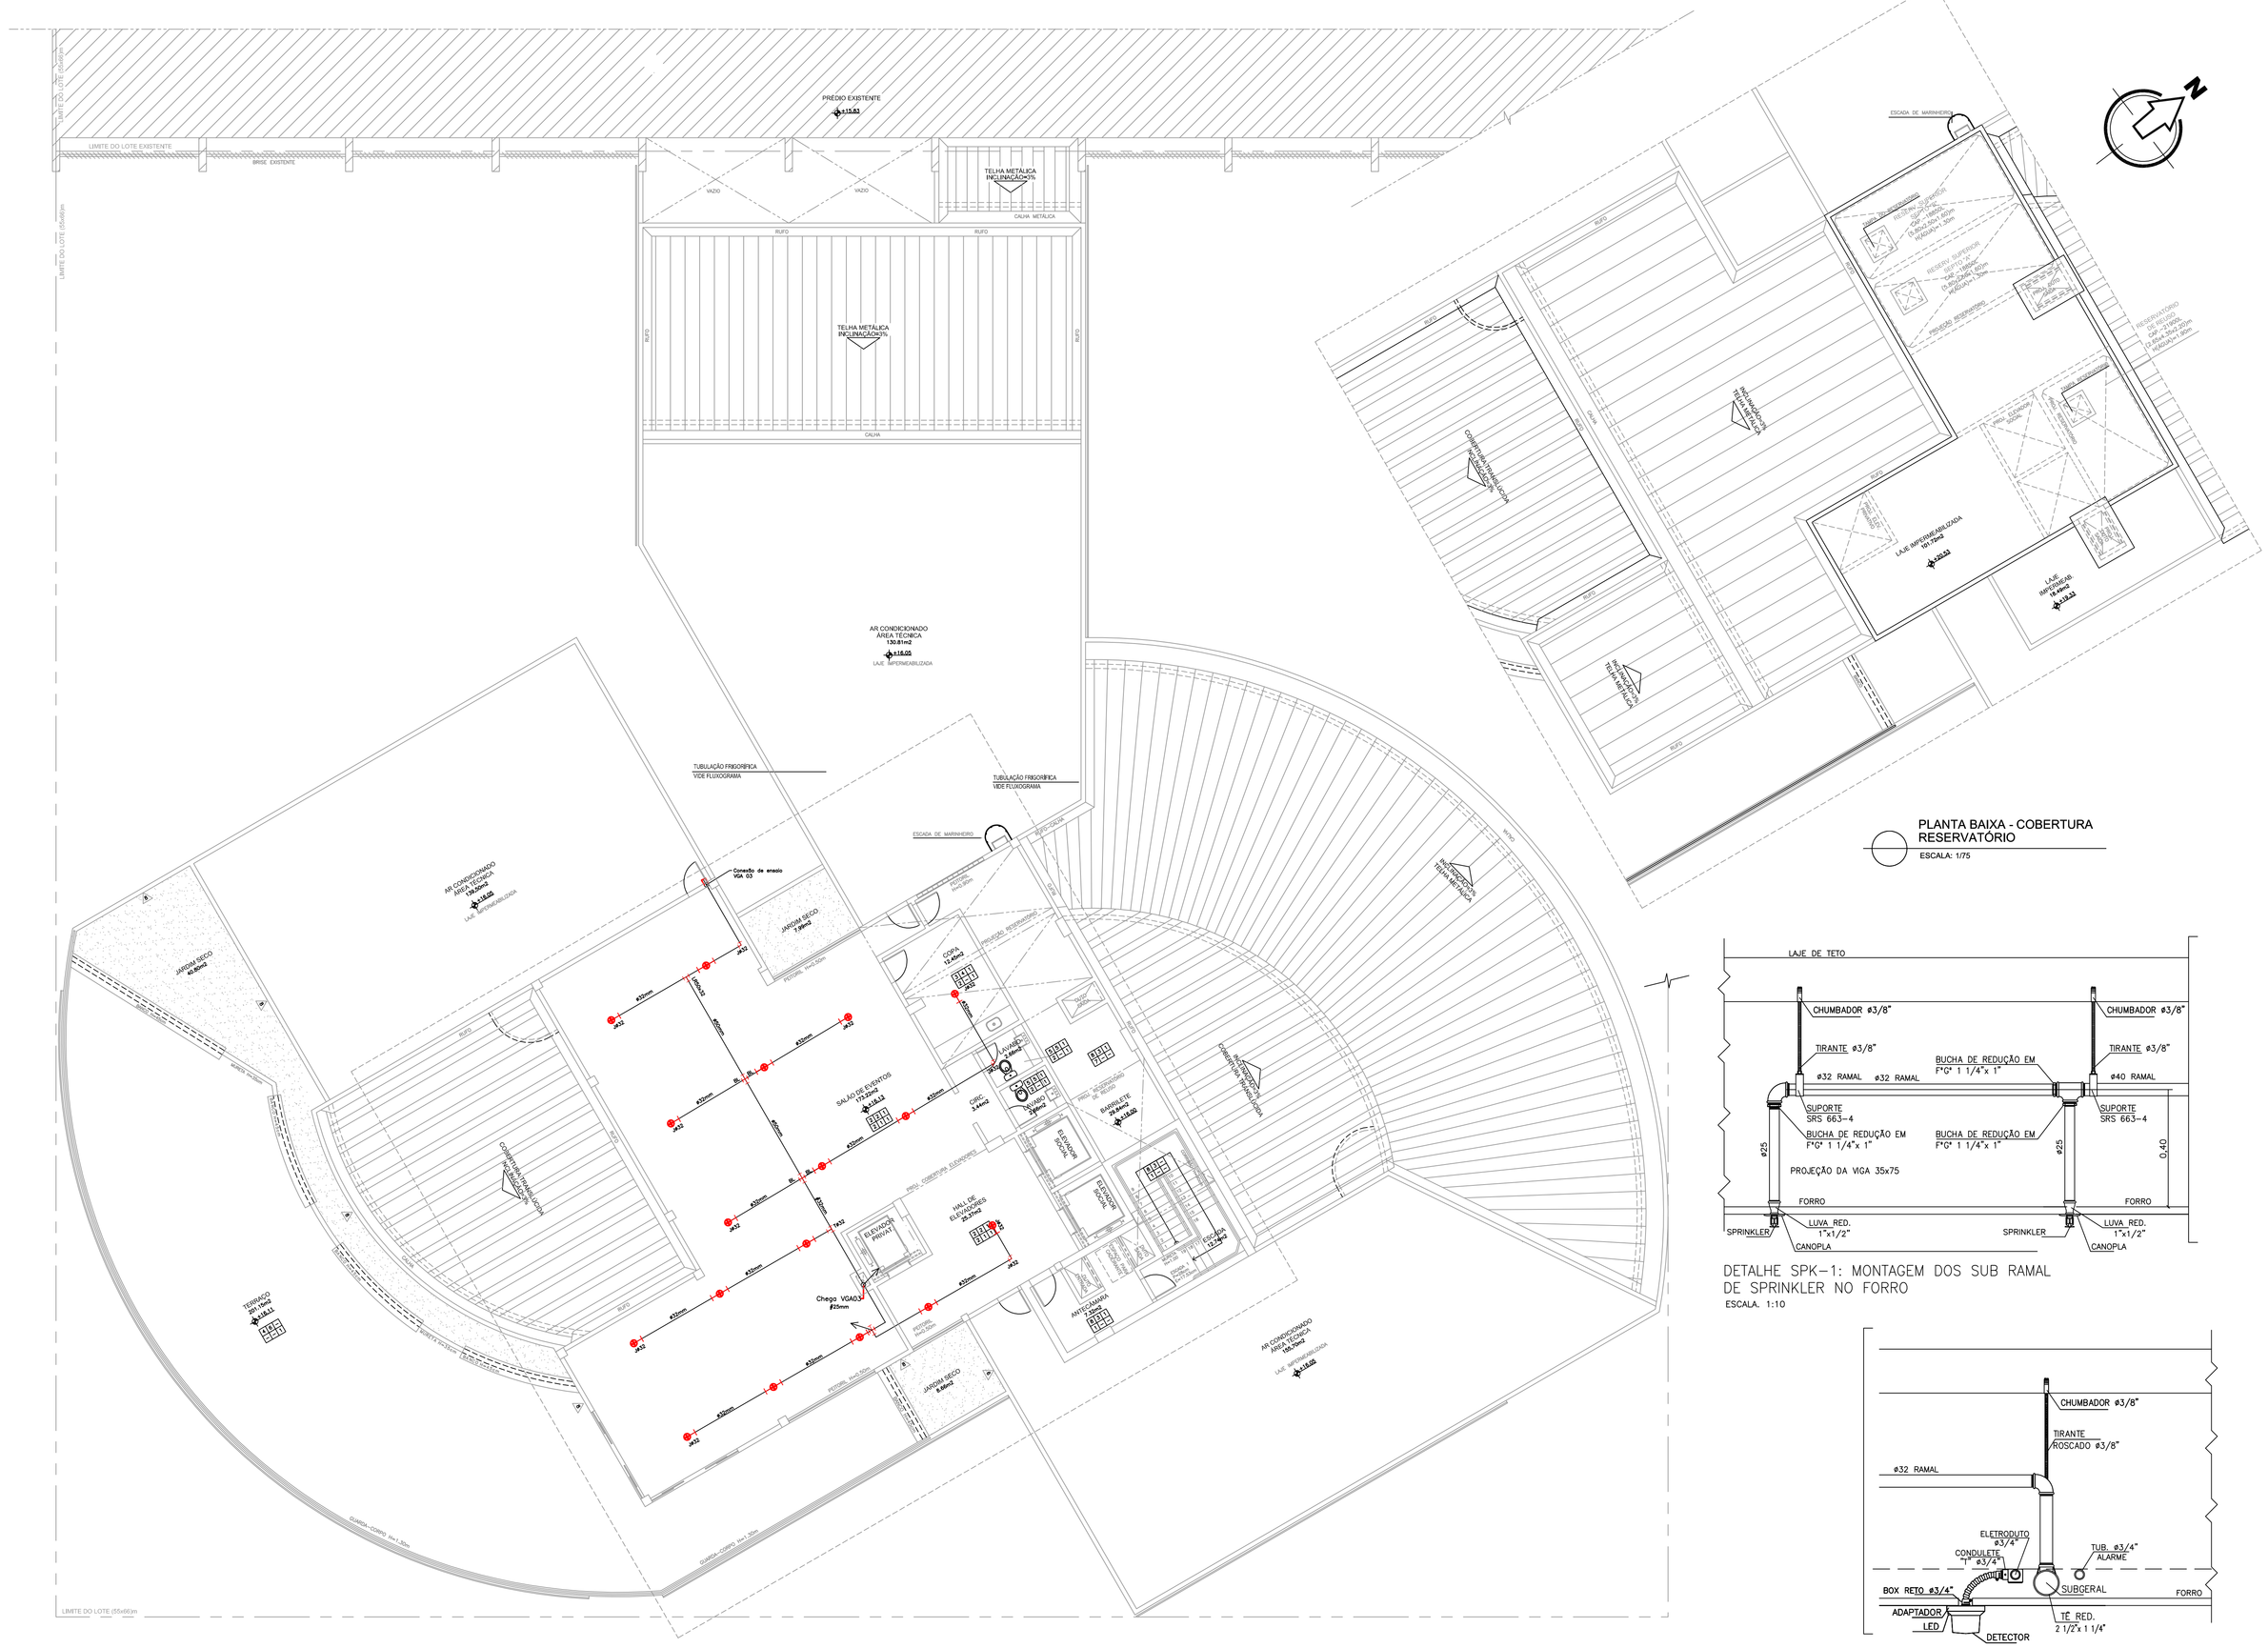


PLANTA BAIXA - COBERTURA
SALÃO DE EVENTOS

ESCALA: 1/75

ÁREA CONSTRUÍDA: 258.20m2

PLANTA BAIXA - COBERTURA
RESERVATÓRIO

ESCALA: 1/75

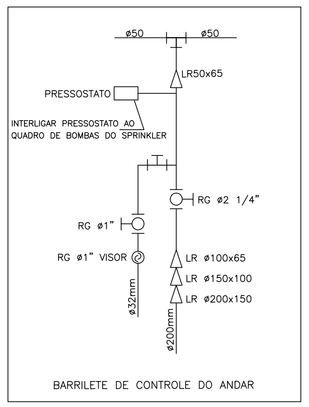

BARRILETE DE CONTROLE DO ANDAR


SPRINKLERS

NFPA-13 EDIÇÃO 2007
ABNT-NBR 10897 EDIÇÃO 2007
RISCO: LEVE
DENSIDADE: 4,1 (l/min.)/m

NORMAS ADOTADAS

HIDRANTES
ABNT NBR 13714
NORMA TÉCNICA-CBMDF 004/2000
RISCO: Classe A
VAZÃO MÍNIMA POR REQUINTE: 140 litros/minuto

EXTINTORES
ABNT-NBR 12693

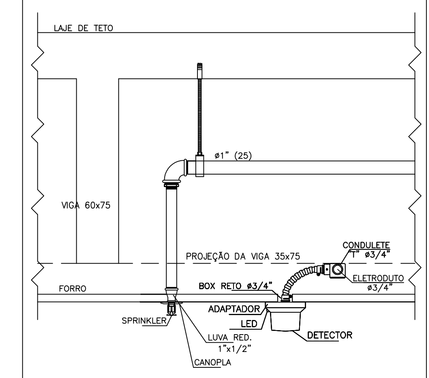

DETALHE SPK-5: MONTAGEM DO RAMAL DE SPRINKLER E DETECTOR

ESCALA: 1:10

DETALHE SPK-1: MONTAGEM DOS SUB RAMAL DE SPRINKLER NO FORRO

ESCALA: 1:10

DETALHE SPK-4: MONTAGEM DO SUBGERAL, RAMAL DE SPRINKLER E DETECTOR

ESCALA: 1:10

LEGENDA

SÍMBOLO	DESCRIÇÃO
⊕	PONTO / CHUVEIRO AUTOMÁTICO
●	PONTO / CHUVEIRO AUTOMÁTICO (A EXECUTAR)
- - - -	TUBULAÇÃO AÇO (PELO PISO)
———	TUBULAÇÃO AÇO (PELO FORRO)
▢	VALVULA DE FLUXO

REFERÊNCIA DE NÍVEL

COTA DE SOLEIRA +137.833 = NÍVEL +0.00...

OBSERVAÇÕES GERAIS

01 – MEDIDAS EM METRO.
02 – TODAS AS MEDIDAS DEVERÃO SER RIGOROSAMENTE CONFERIDAS NA OBRA.
03 – AS ESCADAS 01 E 02 SÃO A PROVA DE FUMAÇA E TÊM SUAS CAIXAS ENCLAUSURADAS COM PAREDES RESISTENTES A 4H DE FOGO, PISO ANTIDERRAPANTE E CORRIMÃO CONTINUO COM H=90cm.
04 – NÃO SERA UTILIZADO SISTEMA DE GLP NO EDIFICIO.
05 – OS SANITÁRIOS E COPAS TERÃO REBAIXAMENTO DE 2cm EM RELAÇÃO AO NIVEL DO PAVIMENTO.
06 – O FECHAMENTO ENTRE GABINETES SERÁ EXECUTADO EM DIVISÓRIA ACÚSTICA.

			AUTOR DO PROJETO:	RESPONSÁVEL TÉCNICO:
			ANDRÉ MAIA MENDES CREA nº 21227/D-DF	CREA nº
PROPRIETÁRIO				
REVISÃO	02	ABR/2014	PROJETO EXECUTIVO	
REVISÃO	01	DEZ/2012	SUBSTITUIÇÃO DO PROJETISTA	
EMISSÃO INICIAL	0	NOV/2006		

CLIENTE	PROCURADORIA GERAL DO DISTRITO FEDERAL	COORDENAÇÃO DE PROJETOS: ARTEFATO ENGENHARIA LTDA SIA TRECHO 17, 11, 13 E 14 LOTE 1780 - BRASÍLIA DF TEL/FAX: (61) 3963-2772 / 3963-2826
OBRA / ENDEREÇO	EDIFÍCIO SEDE DA PROCURADORIA GERAL DO DF SETOR DE ADMINISTRAÇÃO MUNICIPAL - SAM – PROJEÇÃO "I", BRASÍLIA – DF	PROJETO: INCÊNDIO
PRANCHA	REDE DE CHUVEIROS AUTOMÁTICOS COBERTURA (AS BUILT)	PRANCHA: IN-21 ARQUIVO: 005-06-PE-IN-21-R2 ESCALA: 1/75
RESPONSÁVEL TÉCNICO	ENG° CARLOS JOADIR MENDES – CREA nº 2127/D-DF	DATA: SET/2017

FORMATO A0 ESTENDIDO (1295x841mm)