



PLANTA BAIXA - 4º PAVIMENTO
PROCURADOR-GERAL E GABINETES

ESCALA: 1/75

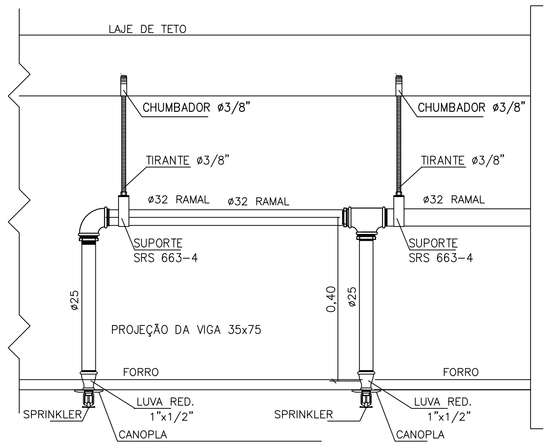


DETALHE SPK-1: MONTAGEM DOS SUB RAMAL DE SPRINKLER NO FORRO

ESCALA. 1:10

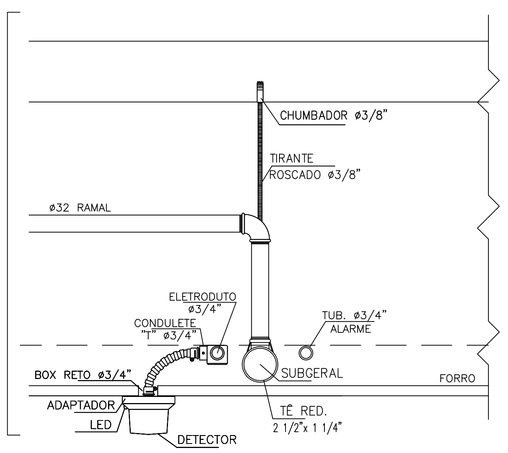

DETALHE SPK-4: MONTAGEM DO SUBGERAL, RAMAL DE SPRINKLER E DETECTOR

ESCALA. 1:10

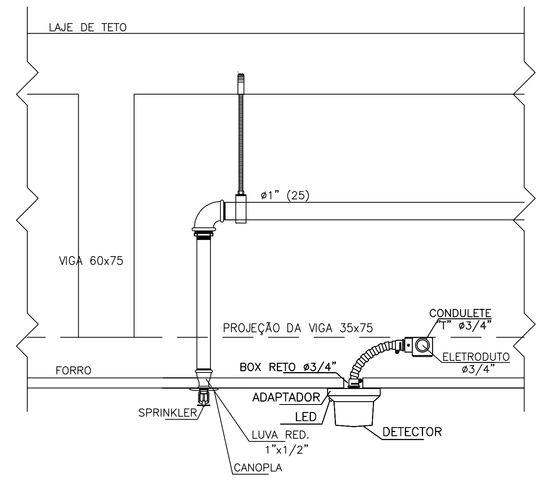

DETALHE SPK-5: MONTAGEM DO RAMAL DE SPRINKLER E DETECTOR

ESCALA. 1:10

NOTA: OS ITENS EM VERMELHO, QUE ESTÃO EM VERMELHO, NA PLANTA SÃO A EXECUTAR

LEGENDA	
SÍMBOLO	DESCRIÇÃO
	DETECTOR DE FUMAÇA
	DETECTOR DE TEMPERATURA
	AVISADOR AUDIO VISUAL
	ACIONADOR MANUAL
	CENTRAL DE ALARME
	ELETRODUTO ACIONADOR/DETECTOR (PELO PISO)
	ELETRODUTO ACIONADOR/DETECTOR (PELO FORRO)
	ELETRODUTO AVISADOR (PELO PISO)
	ELETRODUTO AVISADOR (PELO FORRO)

REFERÊNCIA DE NÍVEL	
COTA DE SOLEIRA	+1147.600 = NÍVEL +0.00

OBSERVAÇÕES GERAIS

01 – MEDIDAS EM METRO.
02 – TODAS AS MEDIDAS DEVERÃO SER RIGOROSAMENTE CONFERIDAS NA OBRA.
03 – AS ESCADAS 01 E 02 SÃO A PROVA DE FUMAÇA E TÊM SUAS CAIXAS ENCLAUSURADAS COM PAREDES RESISTENTES A 4H DE FOGO, PISO ANTIDERRAPANTE E CORRIMÃO CONTÍNUO COM H=90cm.
04 – NÃO SERÁ UTILIZADO SISTEMA DE GLP NO EDIFÍCIO.
05 – OS SANITÁRIOS E COPAS TERÃO REBAIXAMENTO DE 2cm EM RELAÇÃO AO NÍVEL DO PAVIMENTO.
06 – O FECHAMENTO ENTRE GABINETES SERÁ EXECUTADO EM DIVISÓRIA ACÚSTICA.

PROPRIETÁRIO

AUTOR DO PROJETO:
Carlos Joadir Mendes
CREA nº 2127/D-DF

RESPONSÁVEL TÉCNICO:
CREA nº

REVISÃO	03	ABR/2014	PROJETO EXECUTIVO
REVISÃO	02	DEZ/2012	SUBSTITUIÇÃO DO PROJETISTA
EMISSÃO INICIAL	•	NOV/2006	

CLIENTE
PROCURADORIA GERAL DO DISTRITO FEDERAL

COORDENAÇÃO DE PROJETOS
SIA Q. SC LT. 15 SALAS 103/104 - BRASÍLIA DF
Tel/Fax: (61) 3963 7270 / 3963 7258

OBRA
EDIFÍCIO SEDE DA PROCURADORIA GERAL DO DF

ENDEREÇO
SETOR DE ADMINISTRAÇÃO MUNICIPAL - SAM - PROJEÇÃO "I", BRASÍLIA - DF

PRANCHA
DETECÇÃO, AVISO, ACIONAMENTO 4º PAVIMENTO (AS BUILT)

PROJETO: INCÊNDIO
PRº: IN-13
ARQUIVO: 005-06-PE-IN-13-R3
ESCALA: 1/75
DATA: SET/2017

RESPONSÁVEL TÉCNICO
ENG° CARLOS JOADIR MENDES – CREA nº 2127/D-DF

FORMATO A0 (1189x841mm)