
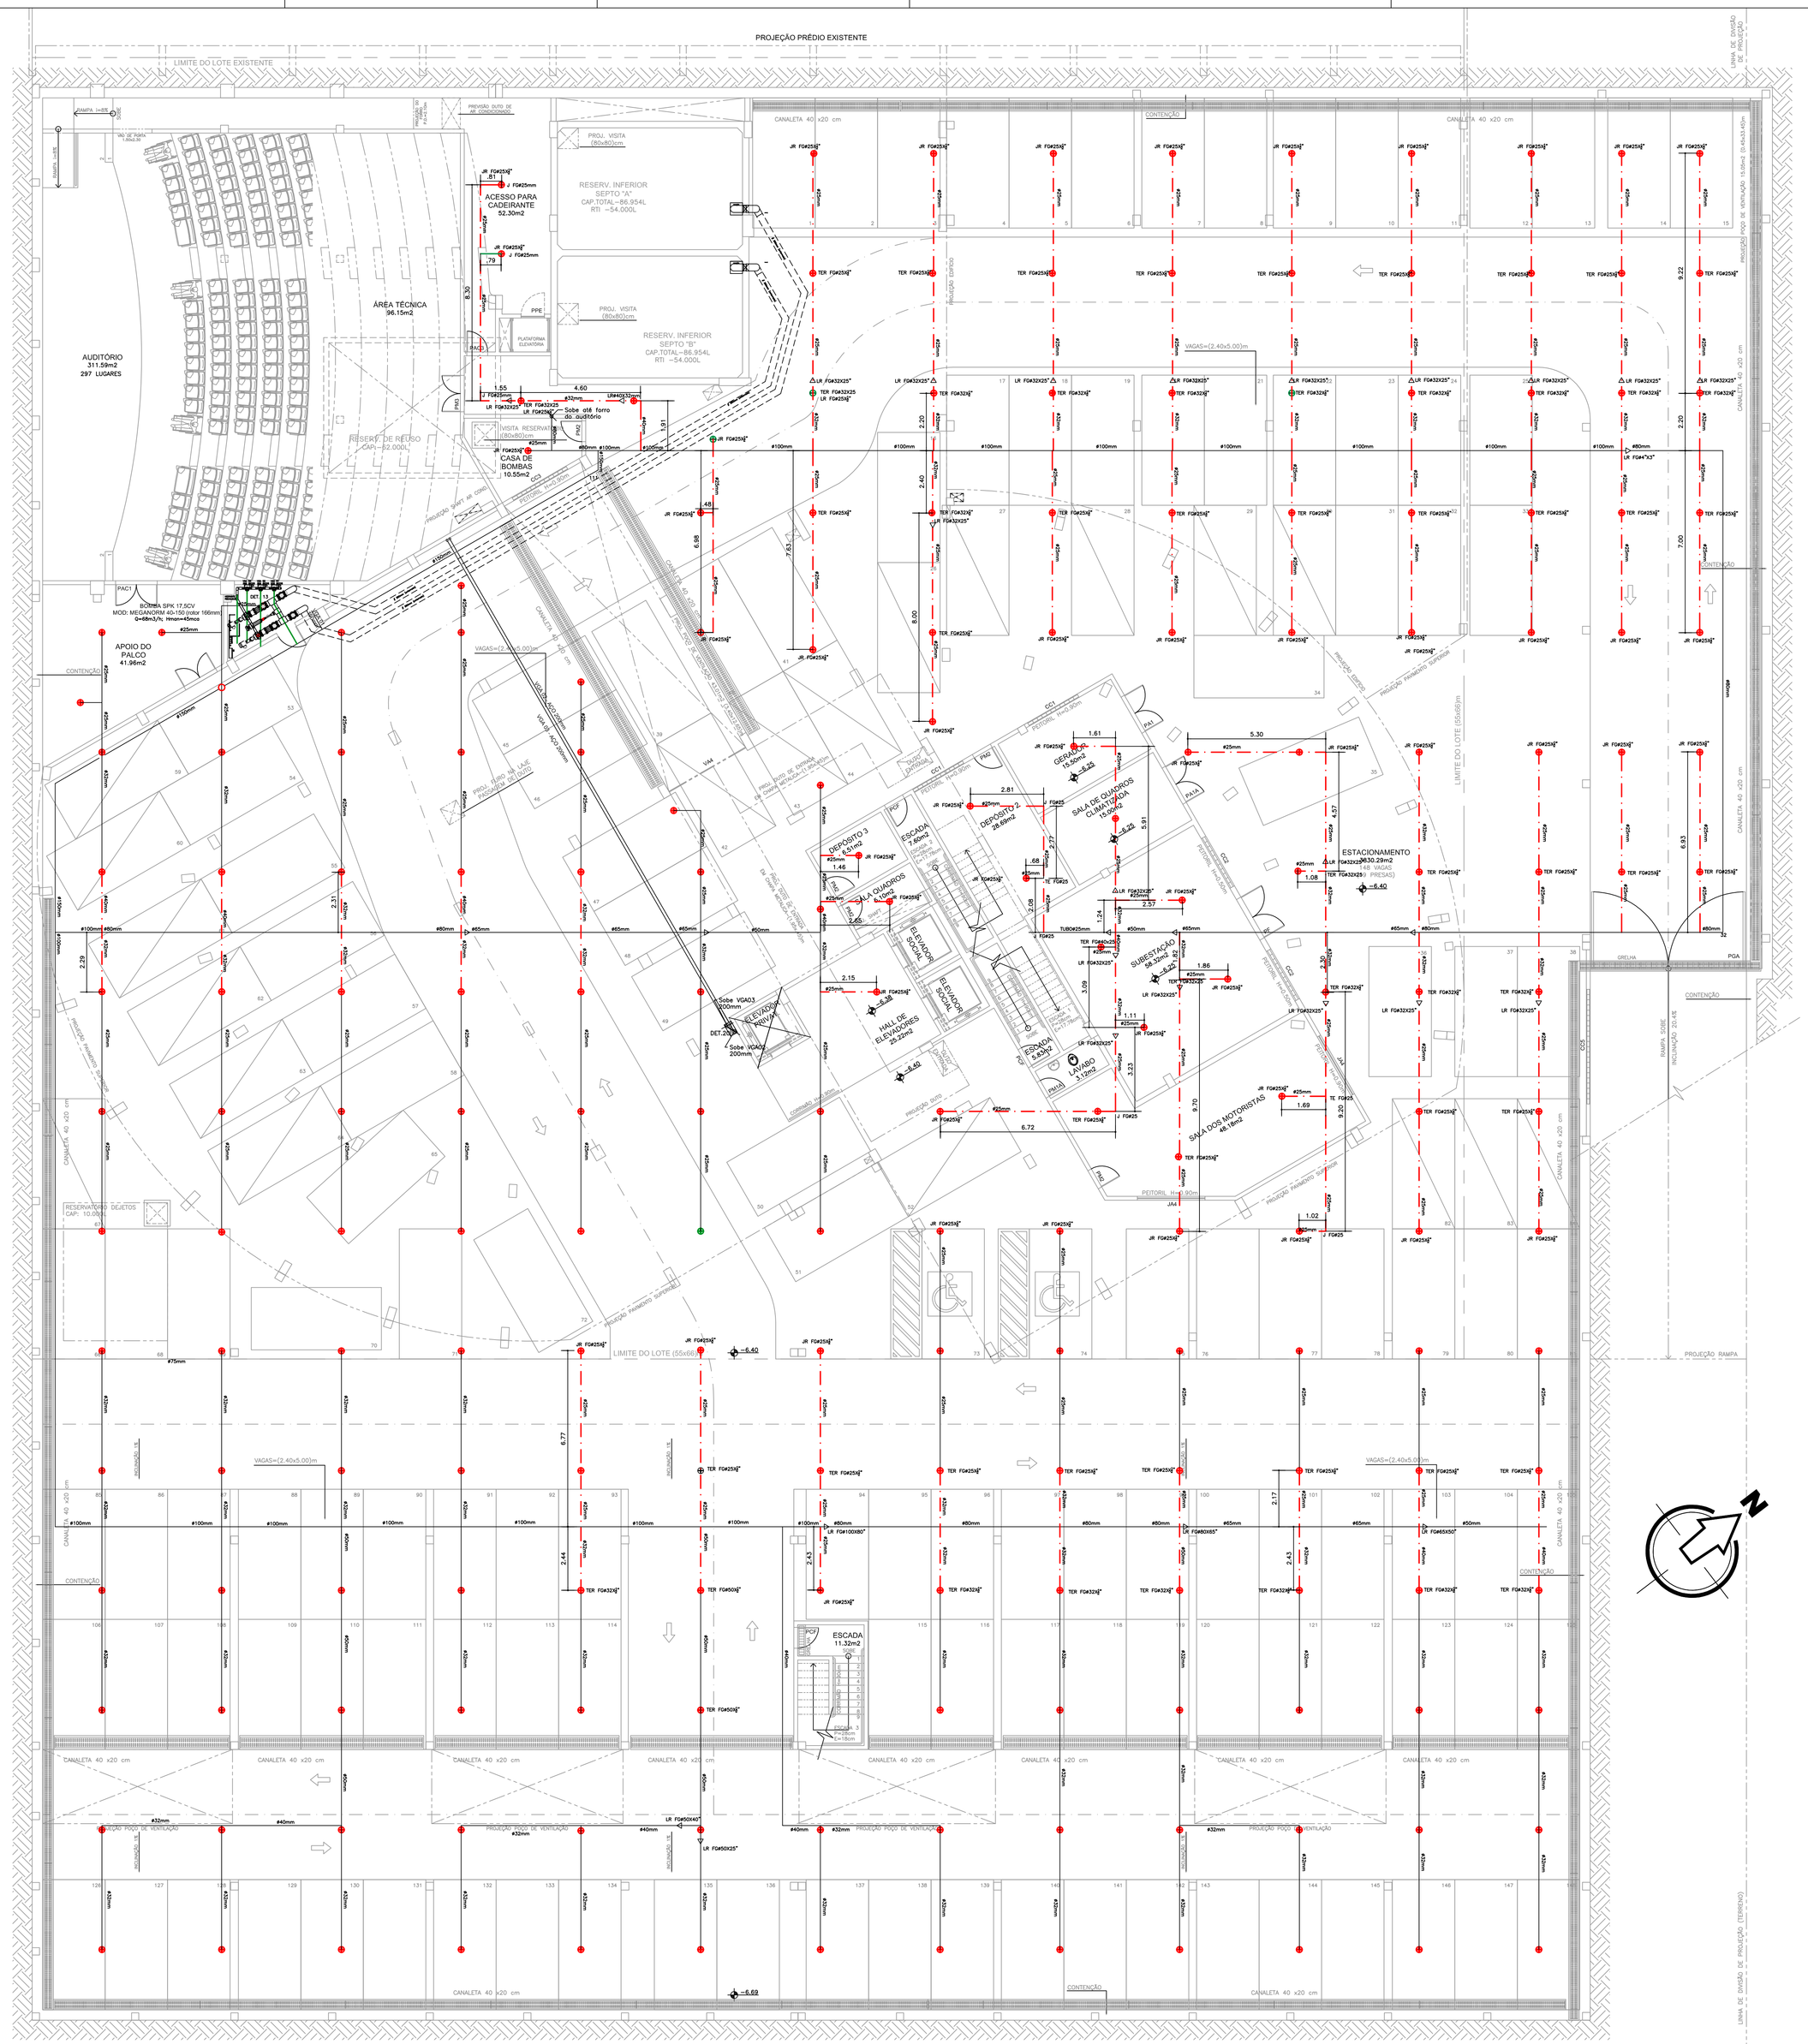


PLANTA BAIXA - SUBSOLO GARAGEM


ESCALA: 1/100

ÁREA CONSTRUÍDA 4680.81m2

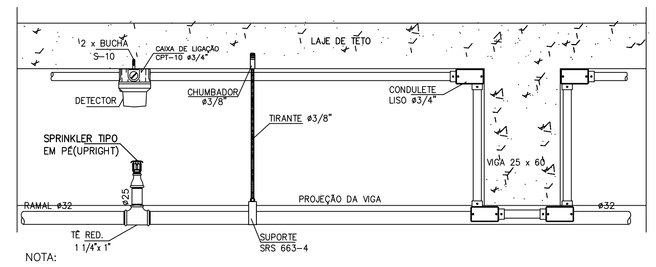


NOTA:
DISTÂNCIA MÍNIMA PERMITIDA ENTRE A VIGA E O SPRINKLER É DE 0,60m

DETALHE SPK–2: MONTAGEM DO RAMAL DE SPRINKLER E DETECTOR
ESCALA 1:10

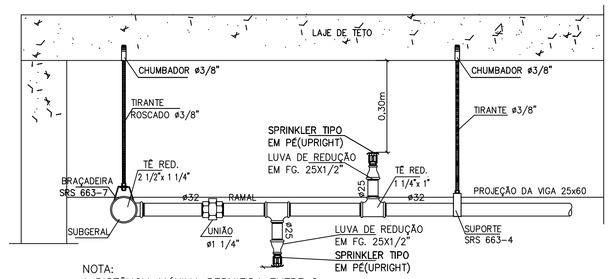


NOTA:
A DISTÂNCIA MÁXIMA PERMITIDA ENTRE O DEFLETOR DO SPRINKLER E A LAJE É DE 0,30m

DETALHE SPK–3: MONTAGEM DO SUBGERAL E RAMAL DE SPRINKLER
ESCALA 1:10

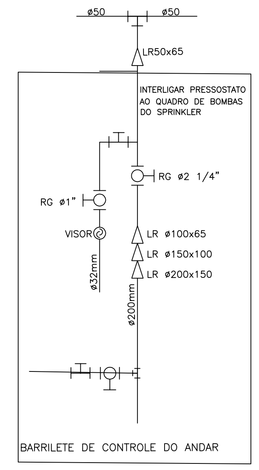

BARRILETE DE CONTROLE DO ANDAR

OBSERVAÇÃO:
UNIÃO DE FERRO GALVANIZADO COM ASSENTO PLANO, COM PLACA DE ORIFÍCIO, RESISTENTE À CORROSÃO, E ORIFÍCIO IGUAL AO DO CHUVEIRO UTILIZADO NA INSTALAÇÃO DO PAVIMENTO.

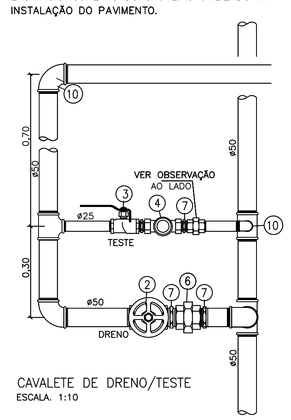

CAVALETE DE DRENO/TESTE
ESCALA: 1:10




DETALHE DA FIXAÇÃO DA TUBULAÇÃO
S/ESC.


TABELA DA FIXAÇÃO DA TUBULAÇÃO

ø NOMINAL DO TUBO mm(Pol.)	TIPO SUPORTE	TIRANTE ROSC. ø(POL.)	PORCA SEXT. ø(POL.)	CHUMBADOR ø(POL.)
25 (1")	SRS 663-3	3/8	3/8	3/8
32 (1 1/4")	SRS 663-4	3/8	3/8	3/8
40 (1 1/2")	SRS 663-5	3/8	3/8	3/8
50 (2")	SRS 663-6	3/8	3/8	3/8
65 (2 1/2")	SRS 663-7	3/8	3/8	3/8
80 (3")	SRS 663-8	3/8	3/8	3/8
100 (4")	SRS 663-10	3/8	3/8	3/8

NOTA:
O TIPO DE SUPORTE É REFERÊNCIA SISA, PARA OUTRO FABRICANTE, USAR A ESPECIFICAÇÃO CORRESPONDENTE.

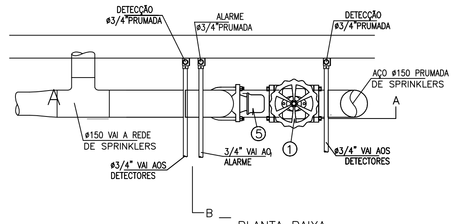

PLANTA BAIXA
ESCALA. 1:20

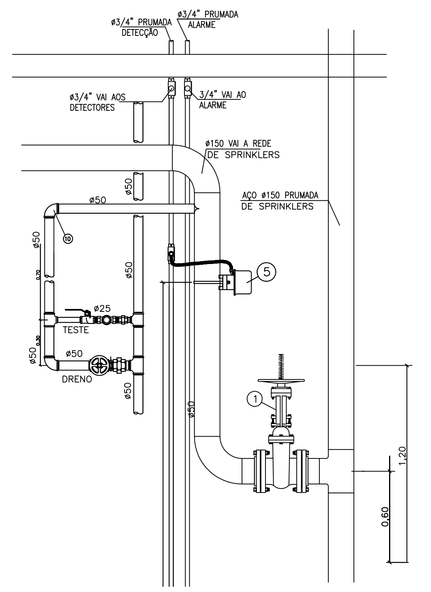

NORMAS ADOTADAS

HIDRANTES
ABNT NBR 13714
NORMA TÉCNICA–CBMDF 004/2000
RISCO: Classe A
VAZÃO MÍNIMA POR REQUINTE: 140 litros/minuto

EXTINTORES
ABNT–NBR 12693

SPRINKLERS
NFPA–13 EDIÇÃO 2007
ABNT–NBR 10897 EDIÇÃO 2007
RISCO: LEVE
DENSIDADE: 4,1 (l/min.)/m²

LEGENDA

SÍMBOLO	DESCRIÇÃO
⊕	PONTO / CHUVEIRO AUTOMÁTICO (A EXECUTAR)
⊕	PONTO / CHUVEIRO AUTOMÁTICO
– – – – – –	TUBULAÇÃO AÇO (PELO PISO EXECUTADA)
———	TUBULAÇÃO AÇO (PELO FORRO EXECUTADA)
——·——	TUBULAÇÃO AÇO (PELO FORRO A EXECUTAR)
⊠	VALVULA DE FLUXO

REFERÊNCIA DE NÍVEL

COTA DE SOLEIRA +1157.655 = NÍVEL +0.00

OBSERVAÇÕES GERAIS

01 – MEDIDAS EM METRO.
02 – TODAS AS MEDIDAS DEVERÃO SER RIGOROSAMENTE CONFERIDAS NA OBRA.
03 – AS ESCADAS 01 E 02 SÃO A PROVA DE FUMAÇA E TÊM SUAS CAIXAS ENCLAUSURADAS COM PAREDES RESISTENTES A 4H DE FOGO, PISO ANTIDERRAPANTE E CORRIMÃO CONTÍNUO COM H=90cm.
04 – NÃO SERÁ UTILIZADO SISTEMA DE GLP NO EDIFÍCIO.
05 – OS SANITÁRIOS E COPAS TERÃO REBAIXAMENTO DE 2cm EM RELAÇÃO AO NÍVEL DO PAVIMENTO.
06 – O FECHAMENTO ENTRE GABINETES SERÁ EXECUTADO EM DIVISÓRIA ACÚSTICA.

PROPRIETÁRIO		AUTOR DO PROJETO: Carlos Joadir Mendes CREA nº 2127/D–DF	RESPONSAVEL TÉCNICO: CREA nº
REVISÃO	03	ABR/2014	PROJETO EXECUTIVO
REVISÃO	02	DEZ/2012	SUBSTITUIÇÃO DO PROJETISTA
EMISSÃO INICIAL	*	NOV/2006	

CLIENTE
PROCURADORIA GERAL DO DISTRITO FEDERAL

COORDENAÇÃO DE PROJETOS
RAFFA ENGENHARIA URBANA LTDA
SIA Q. SC L.T. 15 SALAS 103/104 - BRASÍLIA DF
Tel/Fax: (61) 3963 7215 / 3963 7259

OBRA
EDIFÍCIO SEDE DA PROCURADORIA GERAL DO DF

ENDEREÇO
SETOR DE ADMINISTRAÇÃO MUNICIPAL – SAM – PROJEÇÃO "I", BRASÍLIA – DF

PROJETO
INCÊNDIO

PR.Nº
IN-15

PRANCHA
REDE DE CHUVEIROS AUTOMÁTICOS SUBSOLO (AS BUILT)

ARQUIVO
005-06-PE-IN-15-R3

ESCALA
1/100

RESPONSÁVEL TÉCNICO
ENG° CARLOS JOADIR MENDES – CREA nº 2127/D–DF

DATA
SET/2017

FORMATO A0 (1189x841mm)